




01 | ELEVÇÃO SUDOESTE (DENOMINAÇÃO DOS ELEMENTOS)  
ESCALA 1/50

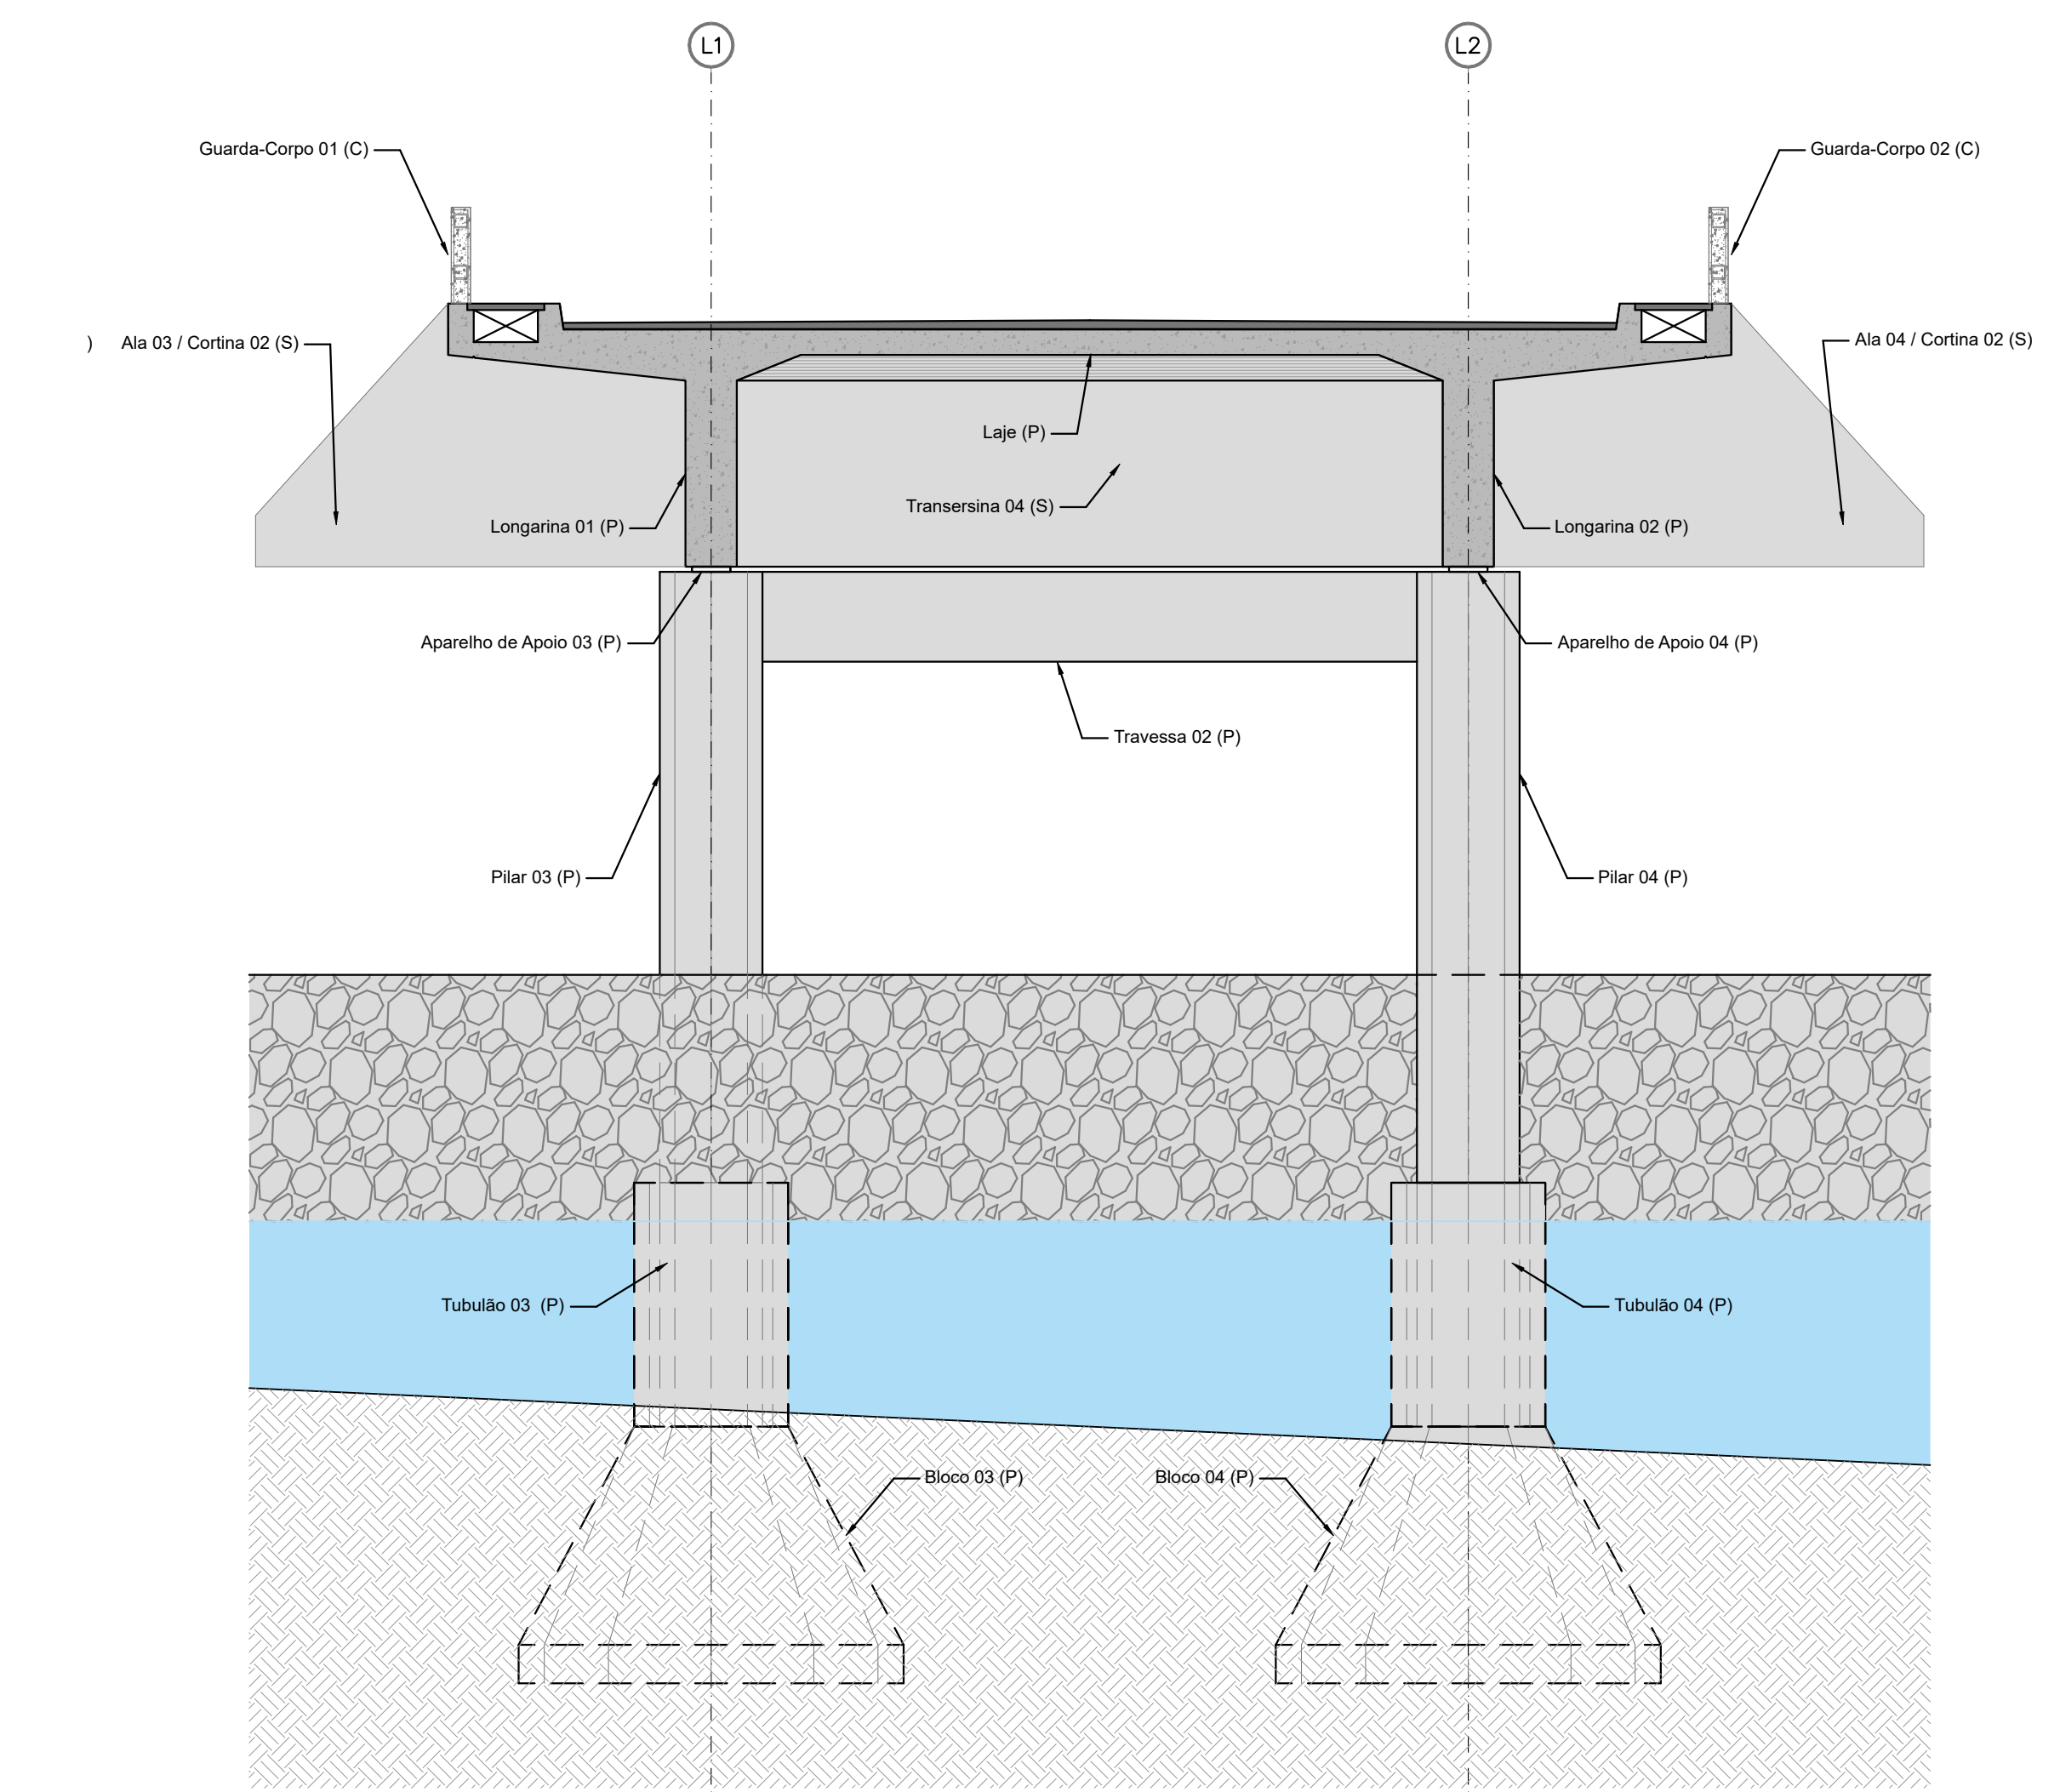

02 | CORTE EE - PÓRTICO 02 (DENOMINAÇÃO DOS ELEMENTOS)  
ESCALA 1/50

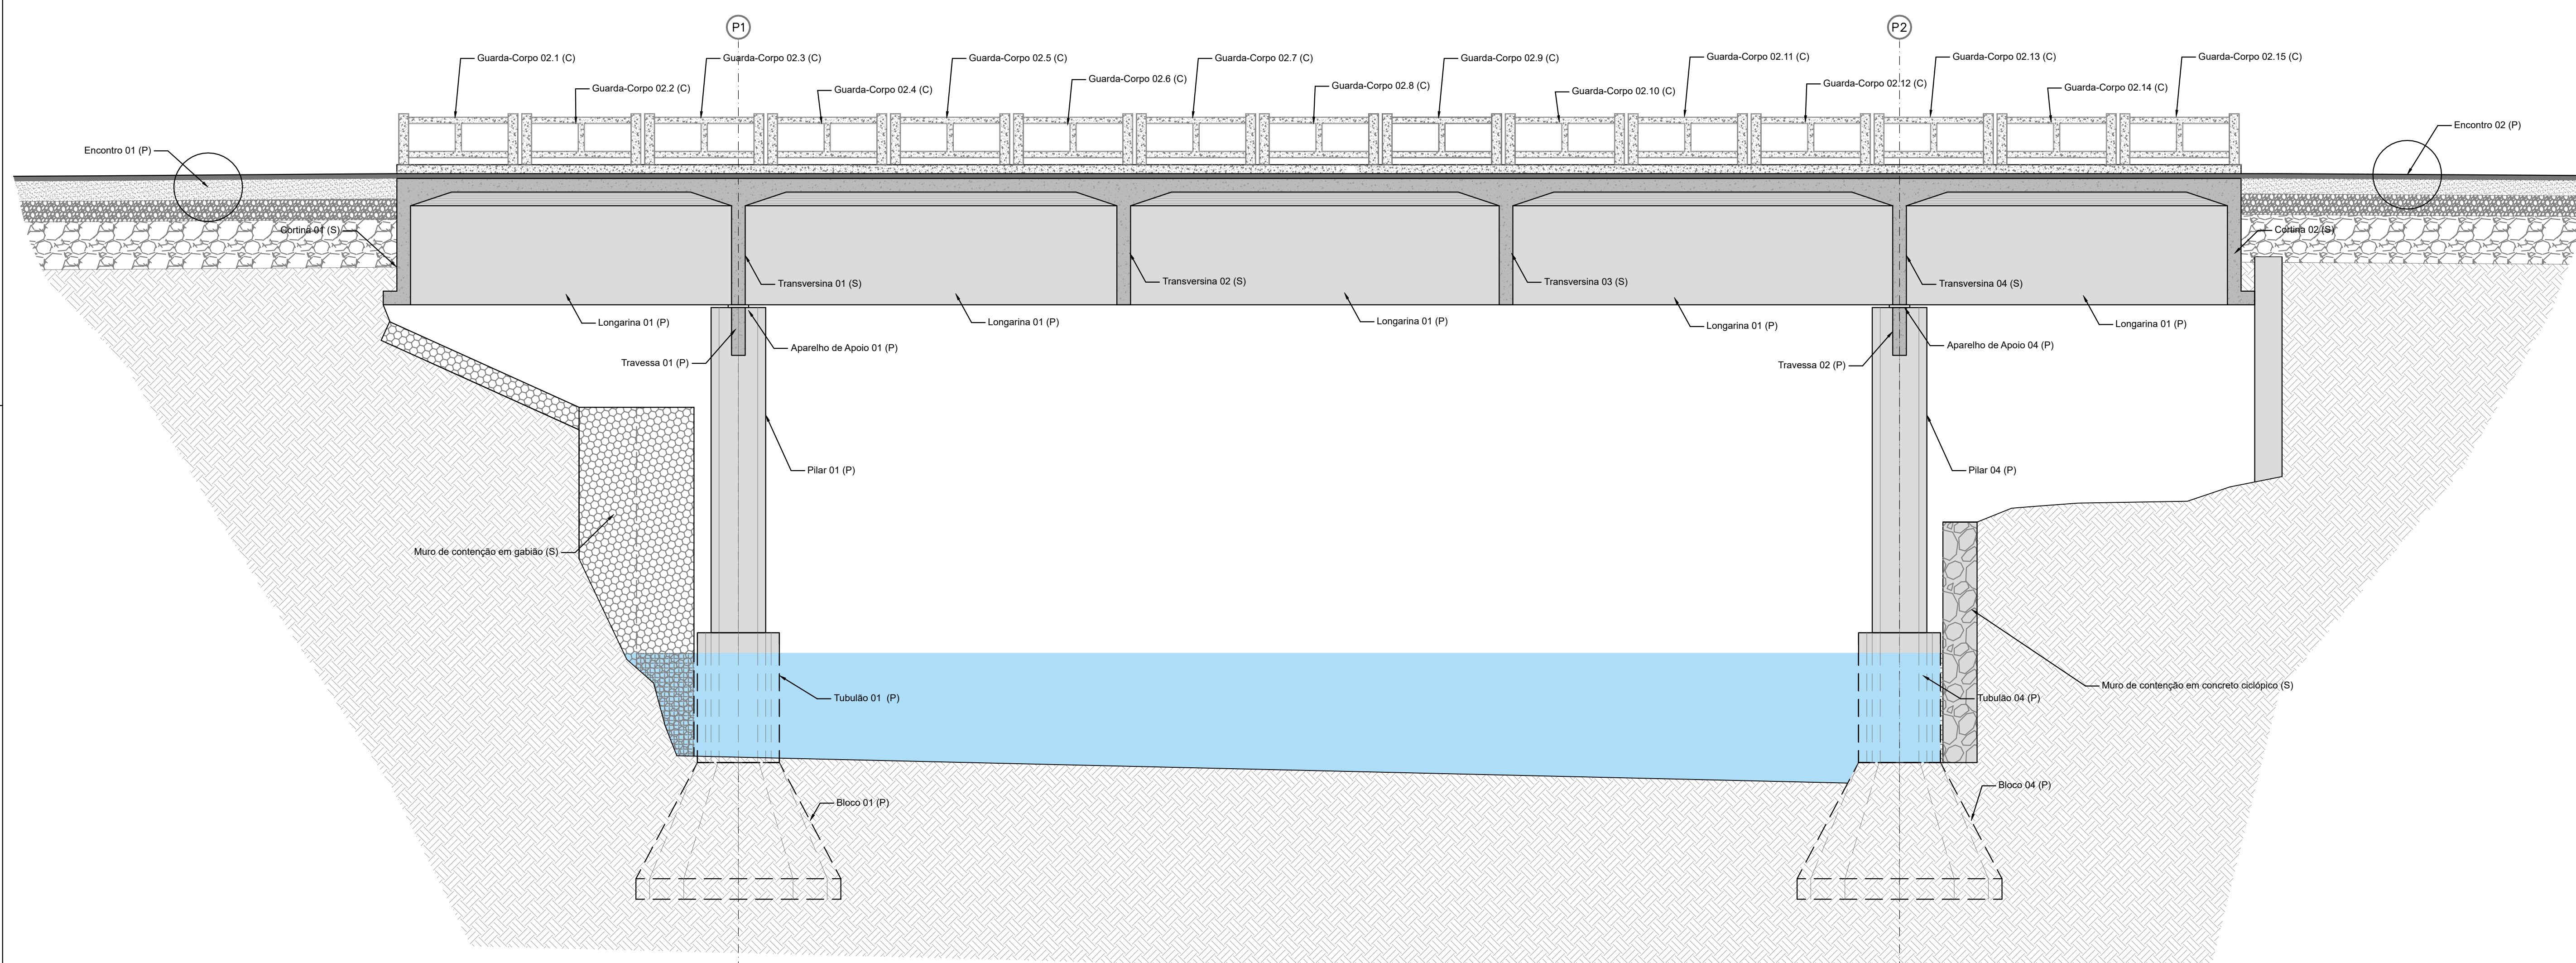

03 | CORTE CC (DENOMINAÇÃO DOS ELEMENTOS)  
ESCALA 1/50

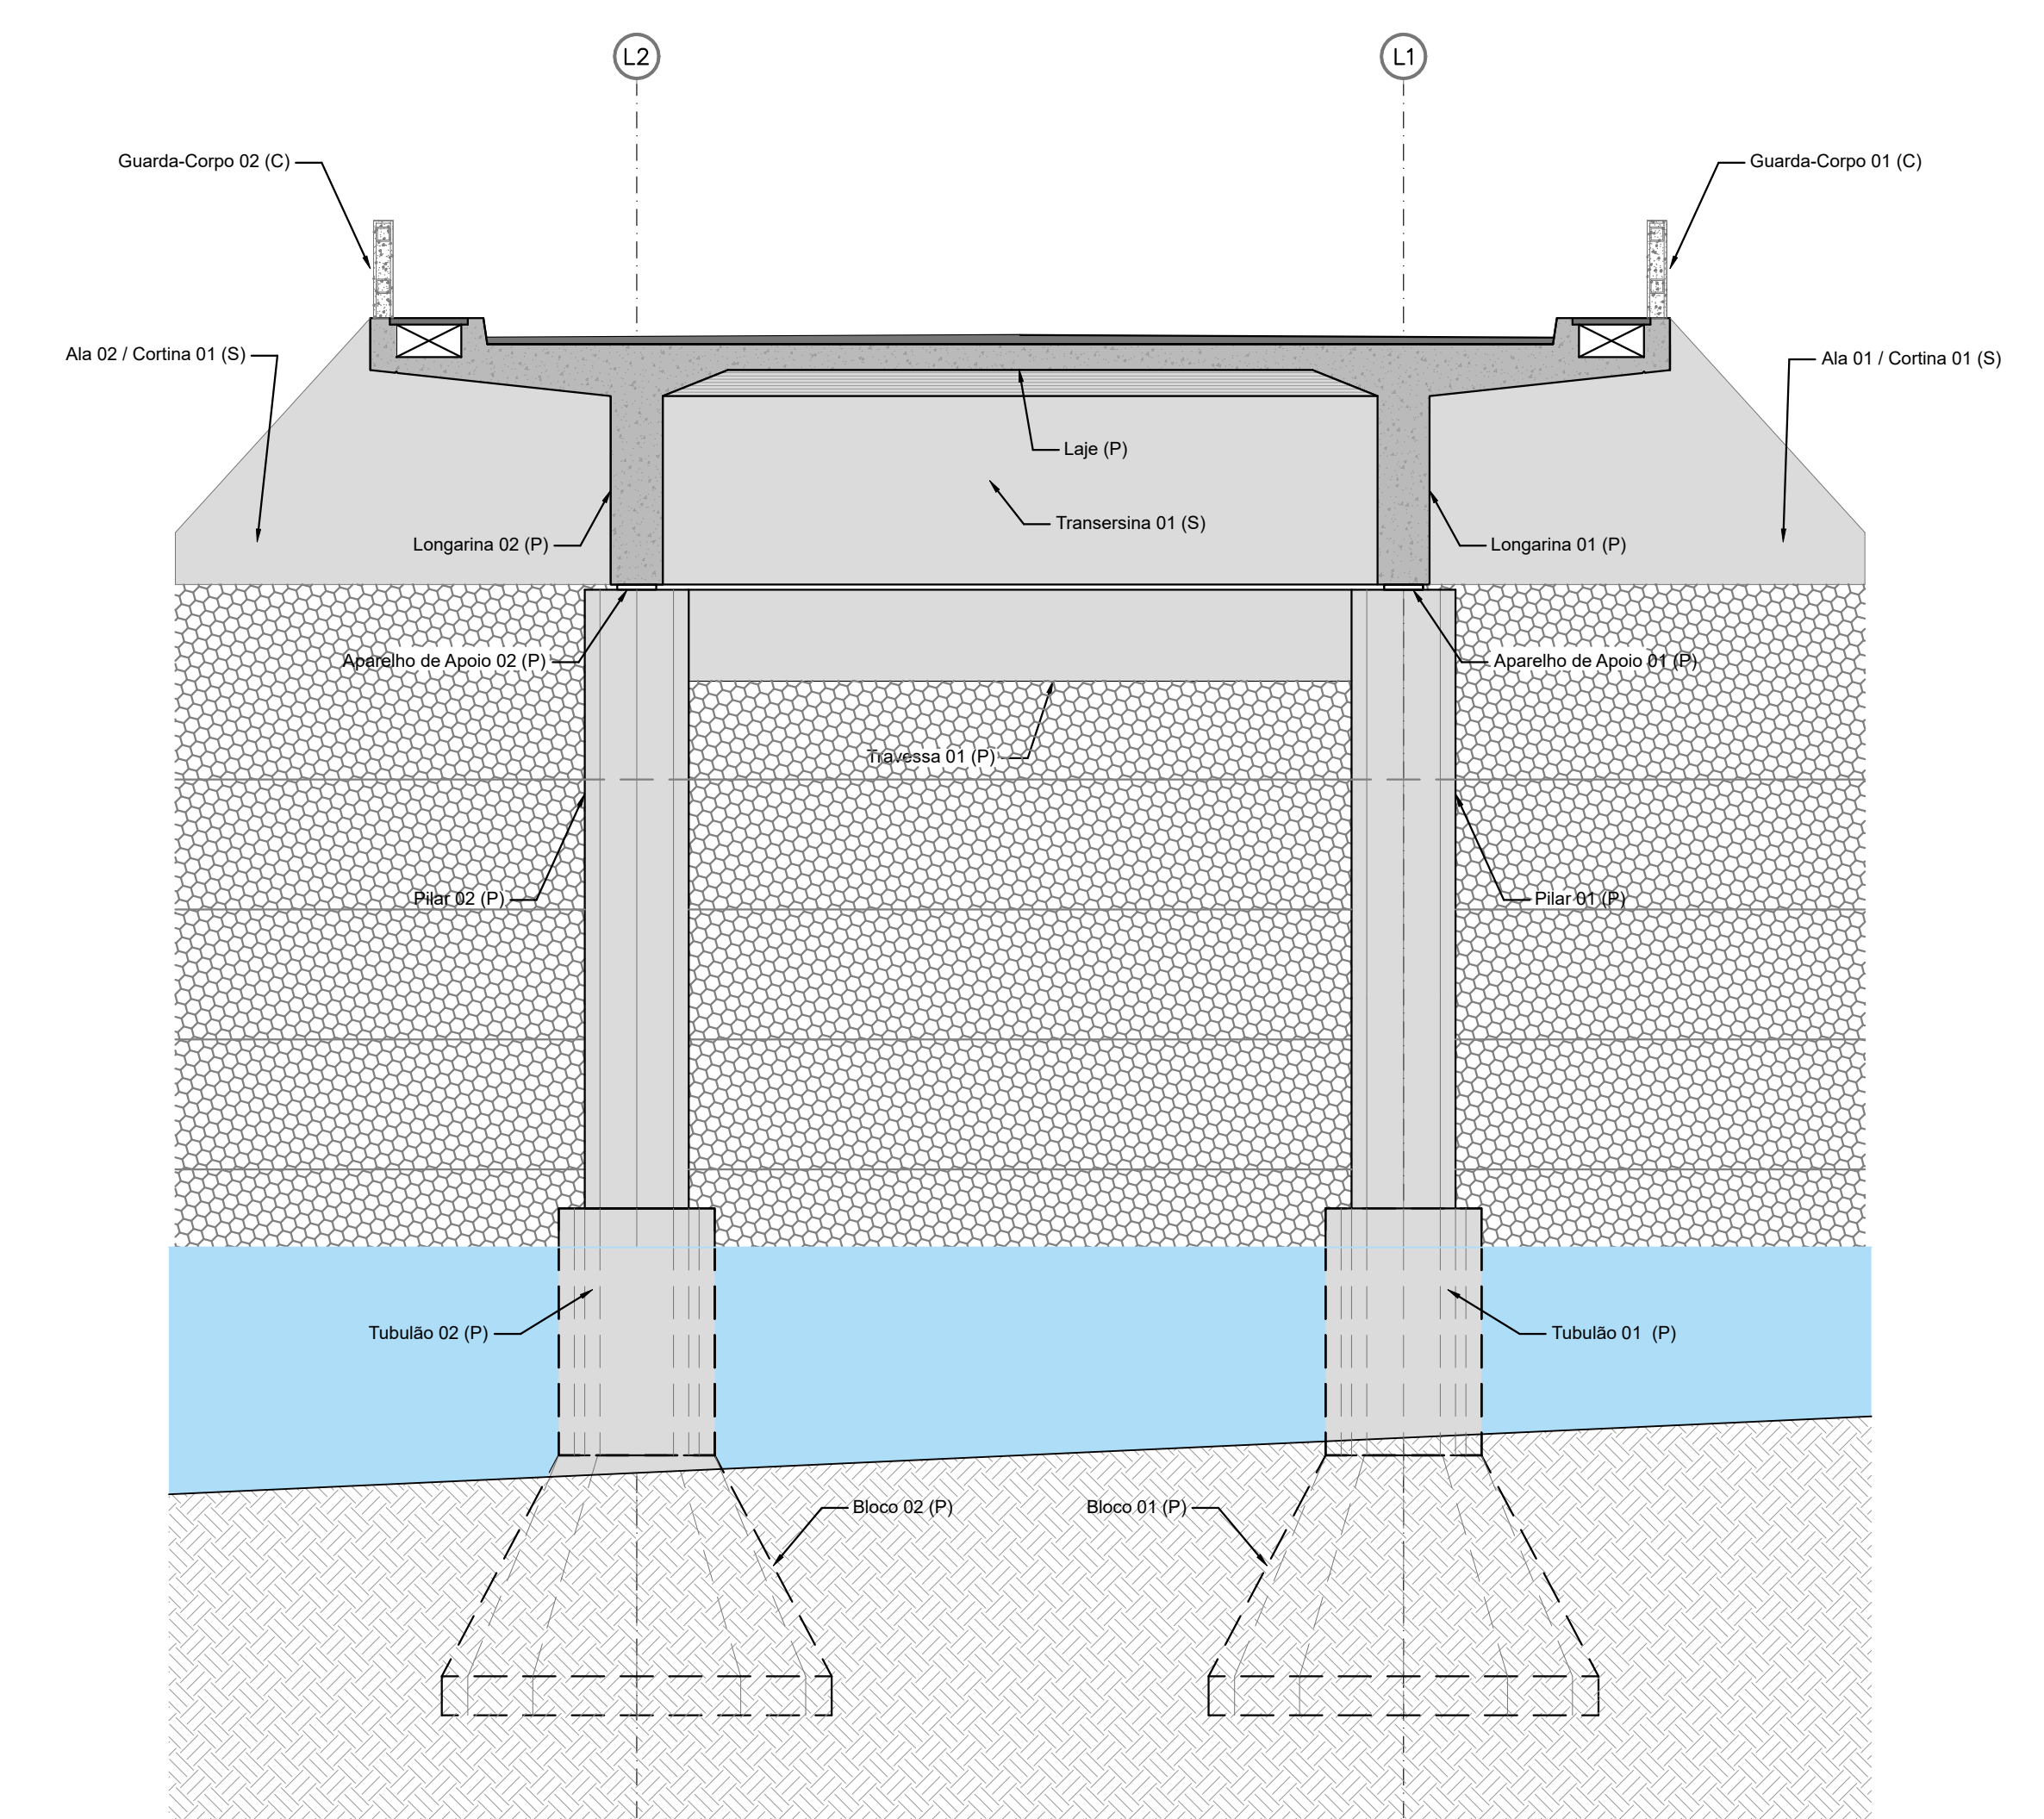

04 | CORTE DD - PÓRTICO 01 (DENOMINAÇÃO DOS ELEMENTOS)  
ESCALA 1/50

LAERCIO  
TELES:87157241900  
Assinado de forma digital por  
LAERCIO TELES:87157241900  
Dados: 2023.09.14 09:27:29  
-03'00'

Eng.º Laércio Telles - CREA/SC 055813-0  
Especialista em Pontes e Grandes Obras Viárias

NOTAS GERAIS:  
- OS NÍVEIS INDICADOS ESTÃO EM METROS, DEMAIS DIMENSÕES ESTÃO EM CENTÍMETROS, SALVO QUANDO ESPECIFICADAS;  
- CARACTERÍSTICAS DA CARGA MÓVEL: CLASSE 34 - NBS - 1980;  
- CARACTERÍSTICAS DA INFRAESTRUTURA: TUBULÃO EM CONCRETO;  
- CARACTERÍSTICAS DA MESOESTRUTURA: PILARES, TRAVESSAS, ALAS E CORTINAS EM CONCRETO ARMADO MOLDADOS IN LOCO;  
- CARACTERÍSTICAS DA SUPERESTRUTURA: LONGARINAS EM VIGA DE CONCRETO ARMADO E LAJES DO TABULEIRO EM CONCRETO ARMADO MOLDADOS IN LOCO;  
- CARACTERÍSTICAS DO APARELHO DE APOIO: ELÁSTICO TIPO FREYSSINET;



IMPACTO ENGENHARIA LTDA  
FONE: +55 (47) 3635-0113 - +55 (47) 999 590 233  
Avenida Dom Pedro II, Centro, Sala 02  
São Bento do Sul/SC - CEP 89.2292-205  
impactoengenharia@gmail.com

CORREÇÕES / ATUALIZAÇÕES

REVISÃO	DATA	CONTEÚDO	RESPONSÁVEL
08			
07			
06			
05			
04			
03			
02	13/09/2023	CORREÇÃO LEGENDA	Laércio Telles
01	28/08/2023	EMIÇÃO INICIAL	Laércio Telles


DEPARTAMENTO DE ESTRADAS DE RODAGEM DO DISTRITO FEDERAL




PROJETO DE "AS BUILT" OAE SOBRE O RIO MELCHIOR  
DENOMINAÇÃO DOS ELEMENTOS ESTRUTURAIS

ETAPA DO PROJETO	PROPOSTA	REVISÃO	REVISOR	REVISÃO
BÁSICO	DF-180	180E010290	LAERCIO TELES	055813-0
ESCALA: 1:1.000	SUBTRICHO	ENTR.-190 a ENTR. VC-311	DER	055813-0
01/02	01/02	DE_PT_DF-180-019020-A-EX-EC-023	DER	KARLA E.H. TELLES



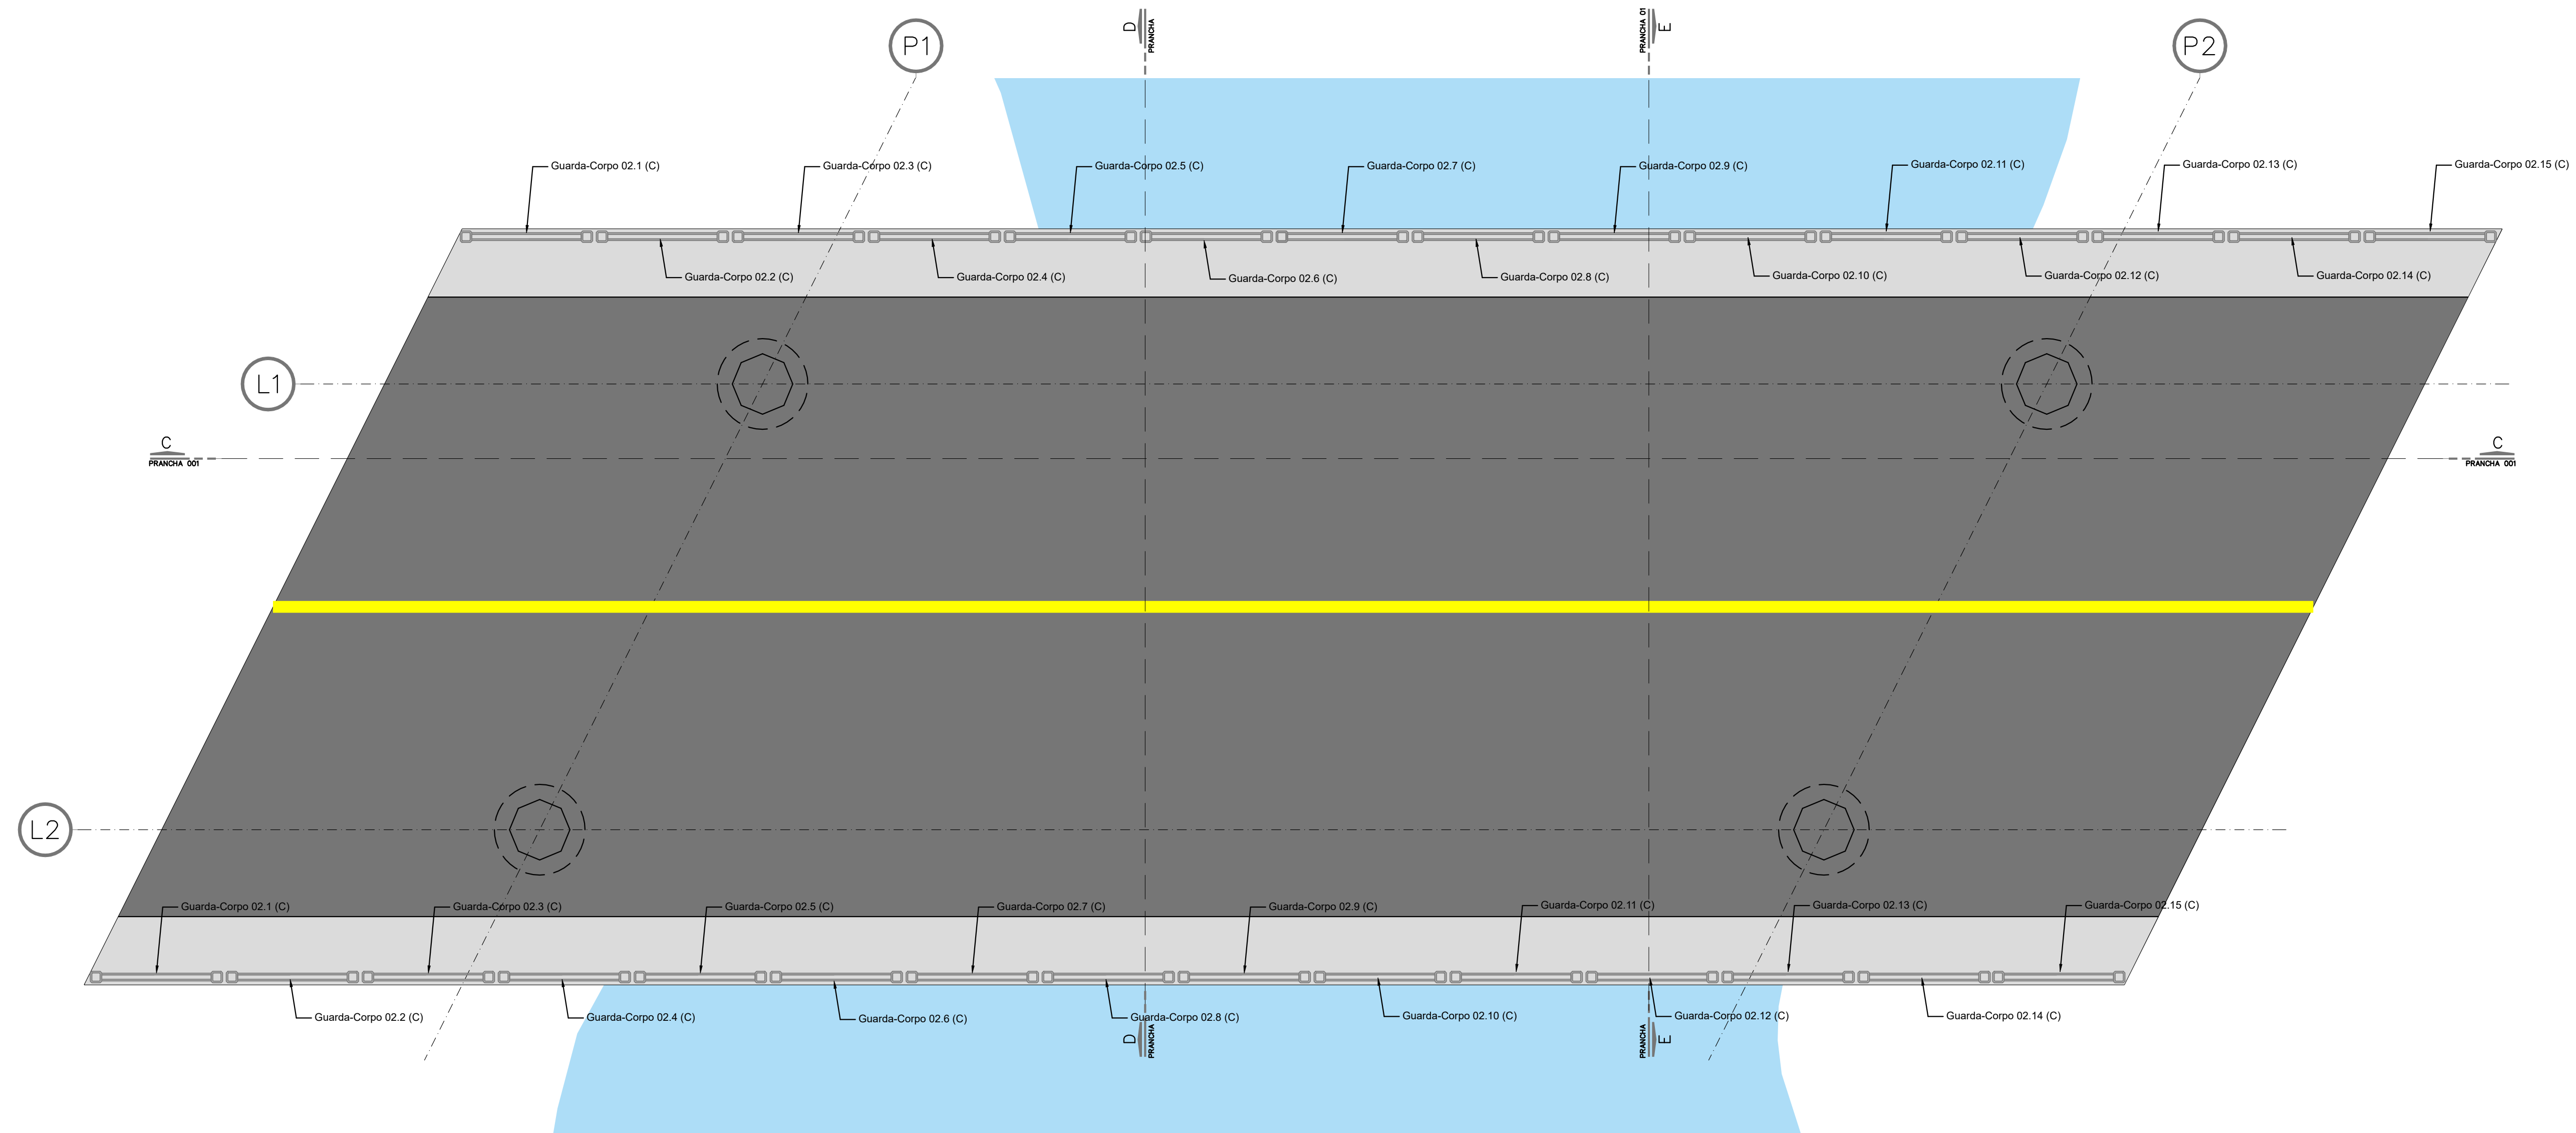

05 PLANTA BAIXA TABULEIRO (DENOMINAÇÃO DOS ELEMENTOS)  
ESCALA 1/50

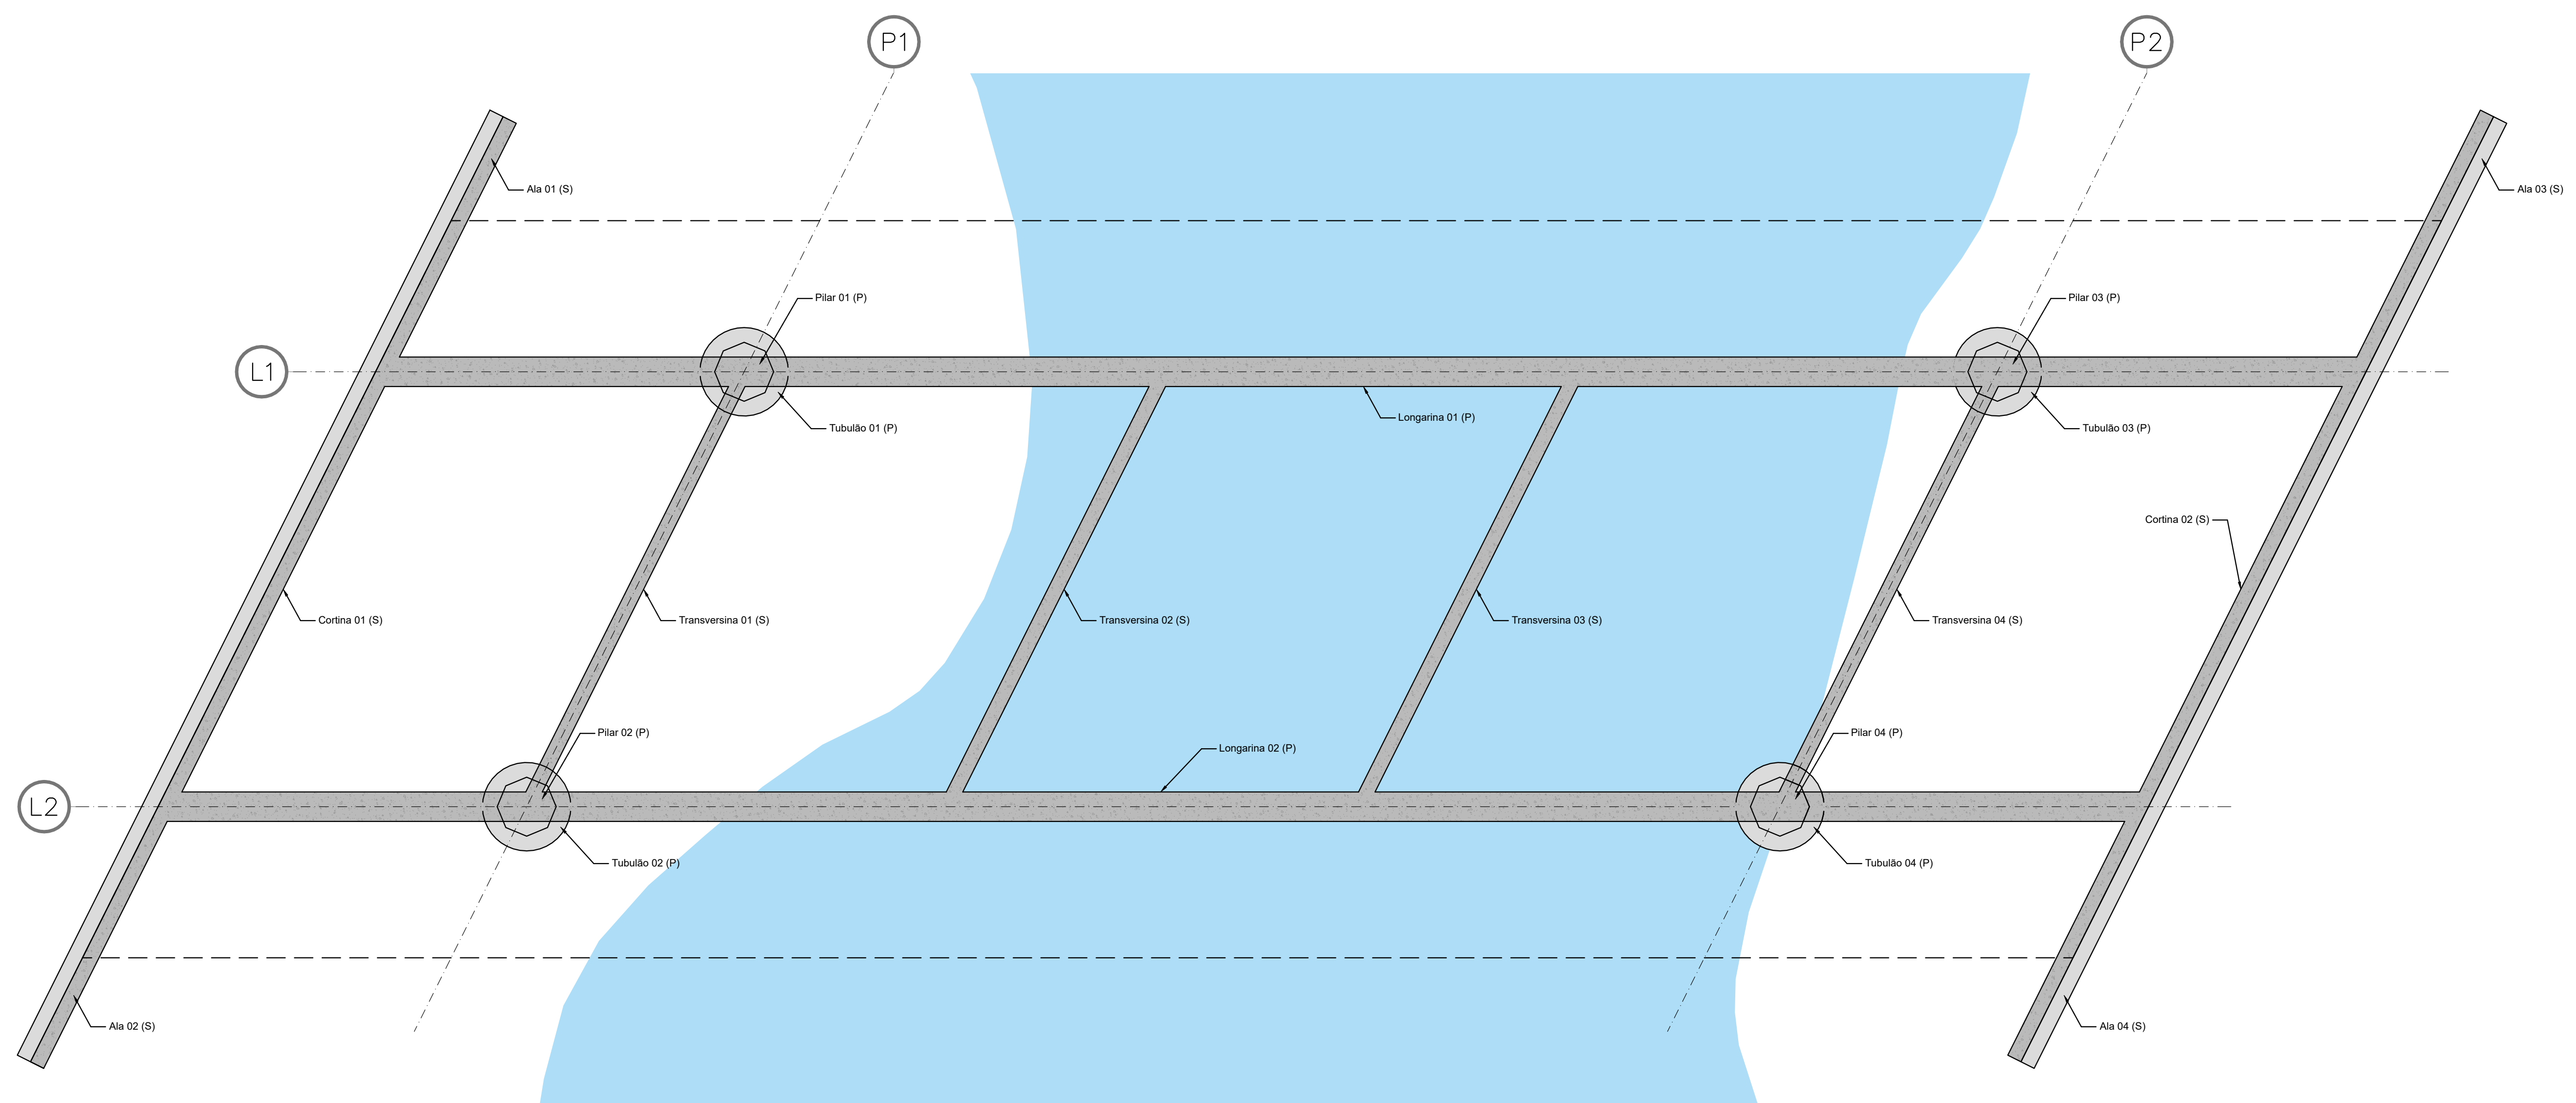

06 CORTE AA (DENOMINAÇÃO DOS ELEMENTOS)  
ESCALA 1/50

LAERCIO  
TELLES:87157241900  
Assinado de forma digital por  
LAERCIO TELLES:87157241900  
Dados: 2023.09.14 09:27:53  
-03'00'

Eng.º Laércio Telles - CREA/SC 055813-0  
Especialista em Pontes e Grandes Obras Viárias

NOTAS GERAIS:  
- OS NÍVEIS INDICADOS ESTÃO EM METROS, DEMAIS DIMENSÕES ESTÃO EM CENTÍMETROS, SALVO QUANDO ESPECIFICADAS;  
- CARACTERÍSTICAS DA CARGA MÓVEL: CLASSE 24 - NBS - 1980;  
- CARACTERÍSTICAS DA INFRAESTRUTURA: TUBULÃO EM CONCRETO;  
- CARACTERÍSTICAS DA MESOESTRUTURA: PILARES, TRAVESSAS, ALAS E CORTINAS EM CONCRETO ARMADO MOLDADOS IN LOCO;  
- CARACTERÍSTICAS DA SUPERESTRUTURA: LONGARINAS EM VIGA DE CONCRETO ARMADO E LAJES DO TABULEIRO EM CONCRETO ARMADO MOLDADOS IN-LOCO;  
- CARACTERÍSTICAS DO APARELHO DE APOIO: ELÁSTICO TIPO FREYSSINET;

**IMPACTO ENGENHARIA LTDA**  
FONE: +55 (47) 3635-0113 - +55 (47) 999 590 233  
Avenida Dom Pedro II, Centro, Sala 02  
São Bento do Sul/SC - CEP 89.2292-205  
impactoengenharia ltda@gmail.com

CORREÇÕES / ATUALIZAÇÕES			
REVISÃO	DATA	CONTEÚDO	RESPONSÁVEL
02	13/09/2023	CORREÇÃO LEGENDA	Laércio Telles
01	28/08/2023	EMIÇÃO INICIAL	Laércio Telles
00			
07			
06			
05			
04			
03			

DEPARTAMENTO DE ESTRADAS DE RODAGEM DO DISTRITO FEDERAL			
BÁSICO		DF-180	
1:1.000	ENTR.-190 a ENTR. VC-311	180EDF0290	LAERCIO TELLES CPF: 055813-0
02/02	DE_PT_DF-180 -019020-A-EX-EC-023		KARLA E.H.TELLES