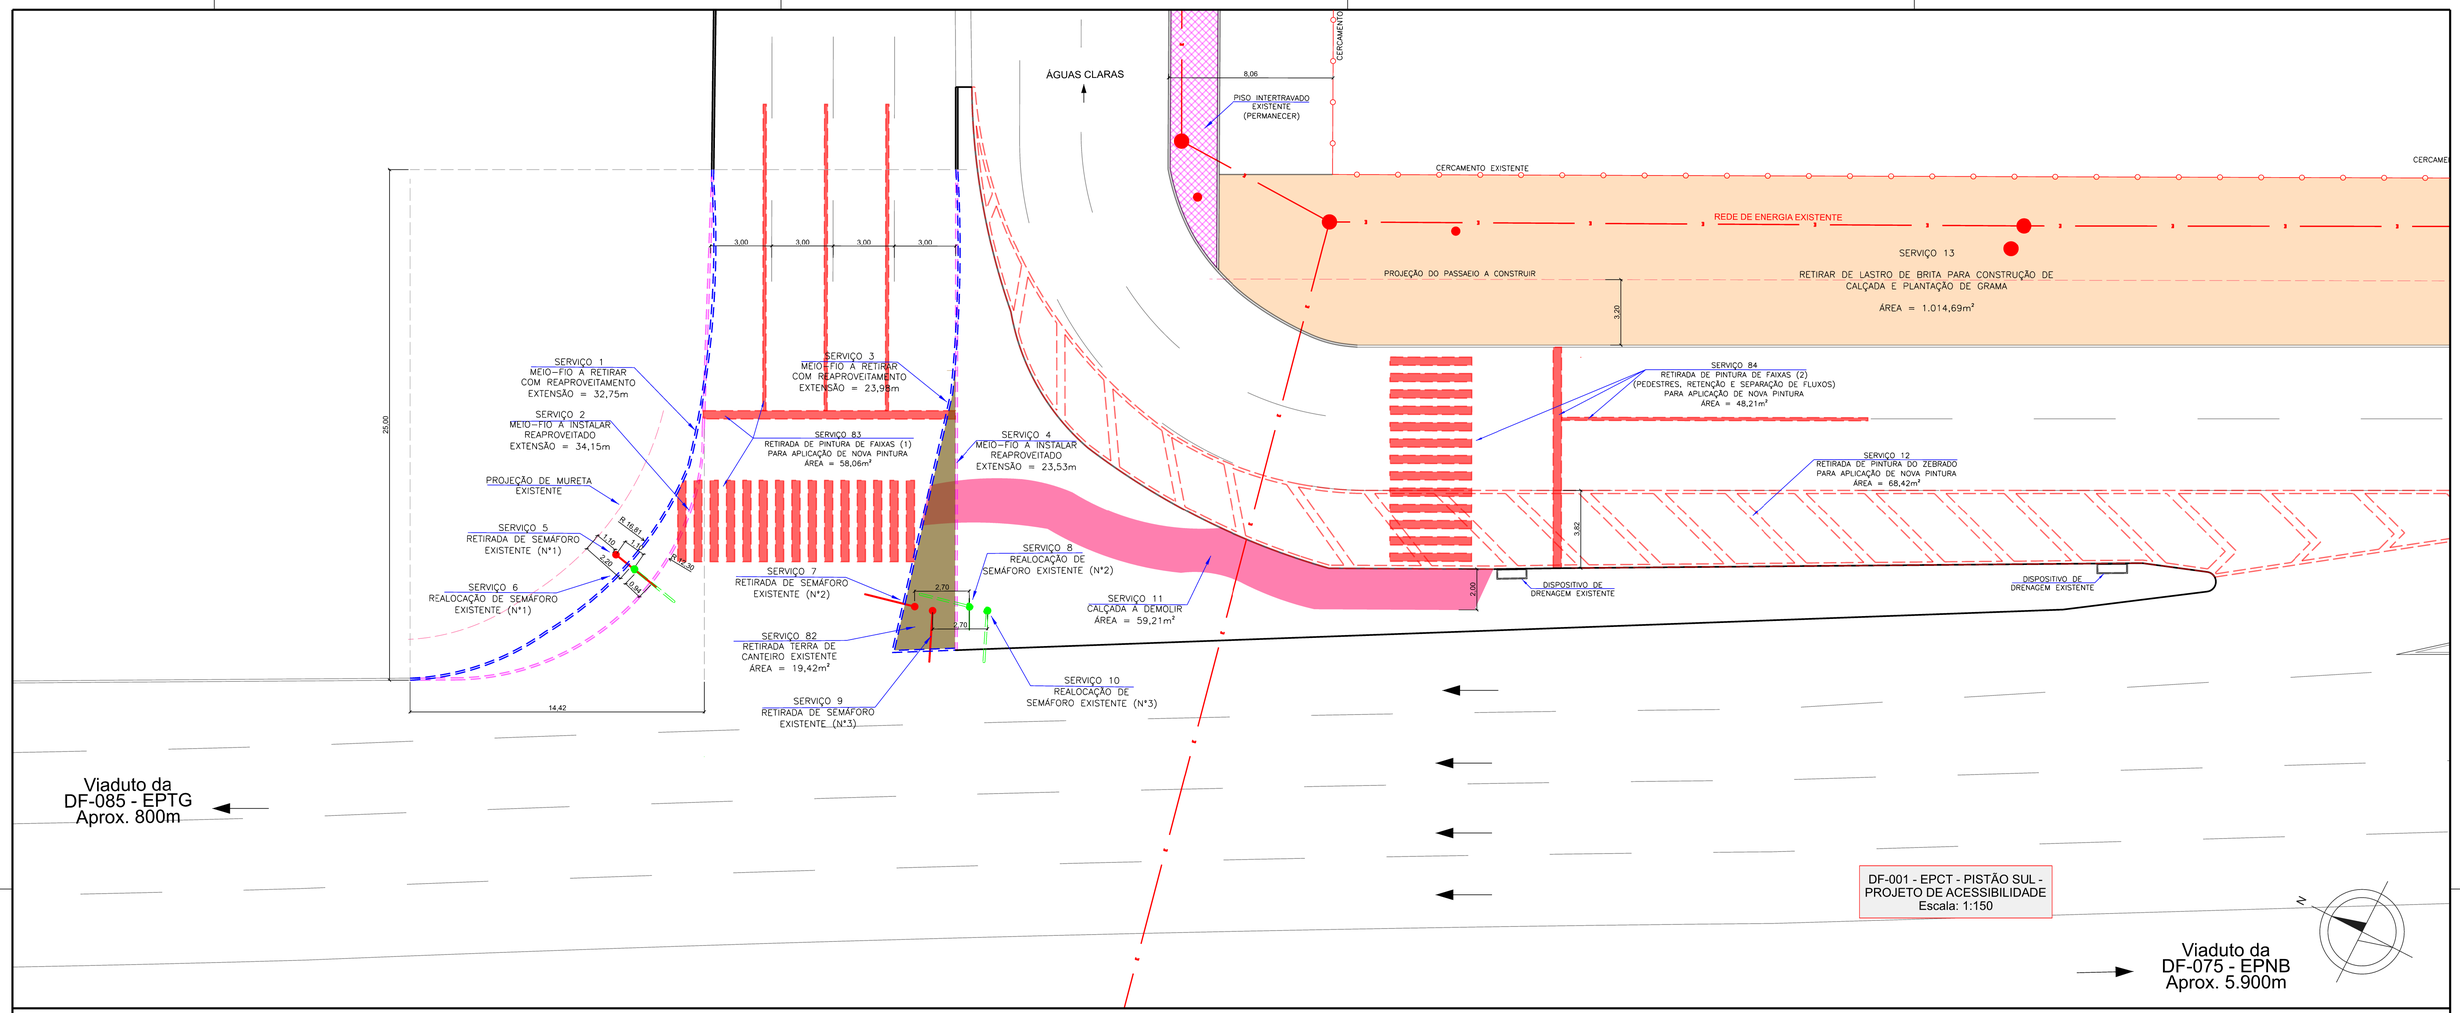

DF-001 - EPCT - PISTÃO SUL - PROJETO DE ACESSIBILIDADE
Escala: 1:150

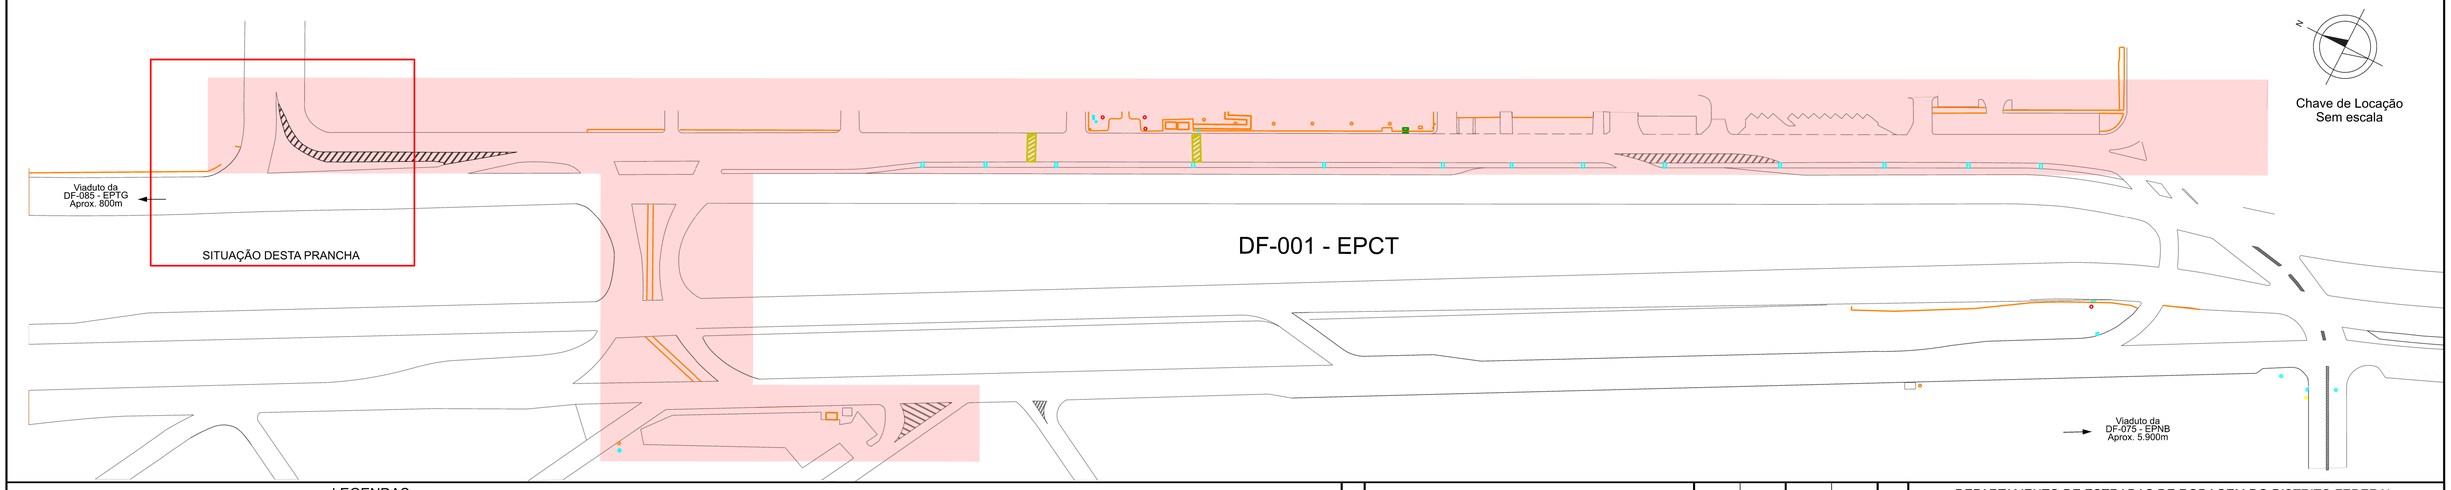

Chave de Locação
Sem escala

LEGENDAS:

- CALÇADAS À DEMOLIR
- BRITA À SER REMOVIDA
- ESTRUTURAS À DEMOLIR
- RETIRADA DE TERRA DE CANTEIRO EXISTENTE
- MEIO-FIO À RETIRAR
- MEIO-FIO À IMPLANTAR
- MEIO-FIO - REBAIXAR AO NÍVEL DO PAVIMENTO
- SEMÁFORO EXISTENTE (À REALOCAR)
- SEMÁFORO EXISTENTE (PROJEÇÃO APÓS REALOCAÇÃO)
- REDE ELÉTRICA EXISTENTE (ATUAL)
- REDE ELÉTRICA REMANEJADA (ATUAL)
- REDE ELÉTRICA ANTERIOR (RETIRADA)

TRECHO EM QUE SERÃO FEITAS AS INTERVENÇÕES DE ACESSIBILIDADE

Nº	REVISÕES	DIREP DATA	DIREP VISTO	SUTEC DATA	SUTEC APROVO
2	Revisão: Ajuste dos quantitativos após As Built	Abr23		Abr23	
1	Revisão: Alteração: 01-22_Ajuste em trechos à demolir (folhas 07/08 e 08/08)	Jun22		Jun22	
0	Emissão	Jun22		Jun22	

DEPARTAMENTO DE ESTRADAS DE RODAGEM DO DISTRITO FEDERAL

DER DF

SUBESPECIALIDADE/DESCRIÇÃO
DF-001 - EPCT
MARGINAIS PISTÃO SUL - ADEQUAÇÕES E ACESSIBILIDADE
ACESSIBILIDADE - SERVIÇOS INICIAIS E DEMOLIÇÃO

ETAPA DE PROJETO	RODOVIA	TRECHO	RESPONSÁVEL TÉCNICO:
EXECUTIVO	DF-001 - EPCT	001EDF0390	PLÍNIO FABRÍCIO M. FRAGASSI
ESCALA H/V: 1:150	SUBTRECHO: Km 76,5 ao Km 77,0 (Sentido crescente)		CREA: 68.431/D-MG
FOLHA: 01/08	CÓDIGO: DE_VD_DF001-076077_E_DE-CP_223		SETOR: DER/SUTEC
			DESENHO: JUNIO CEZAR A. BARBOSA
			MATR.: 019747/8-5

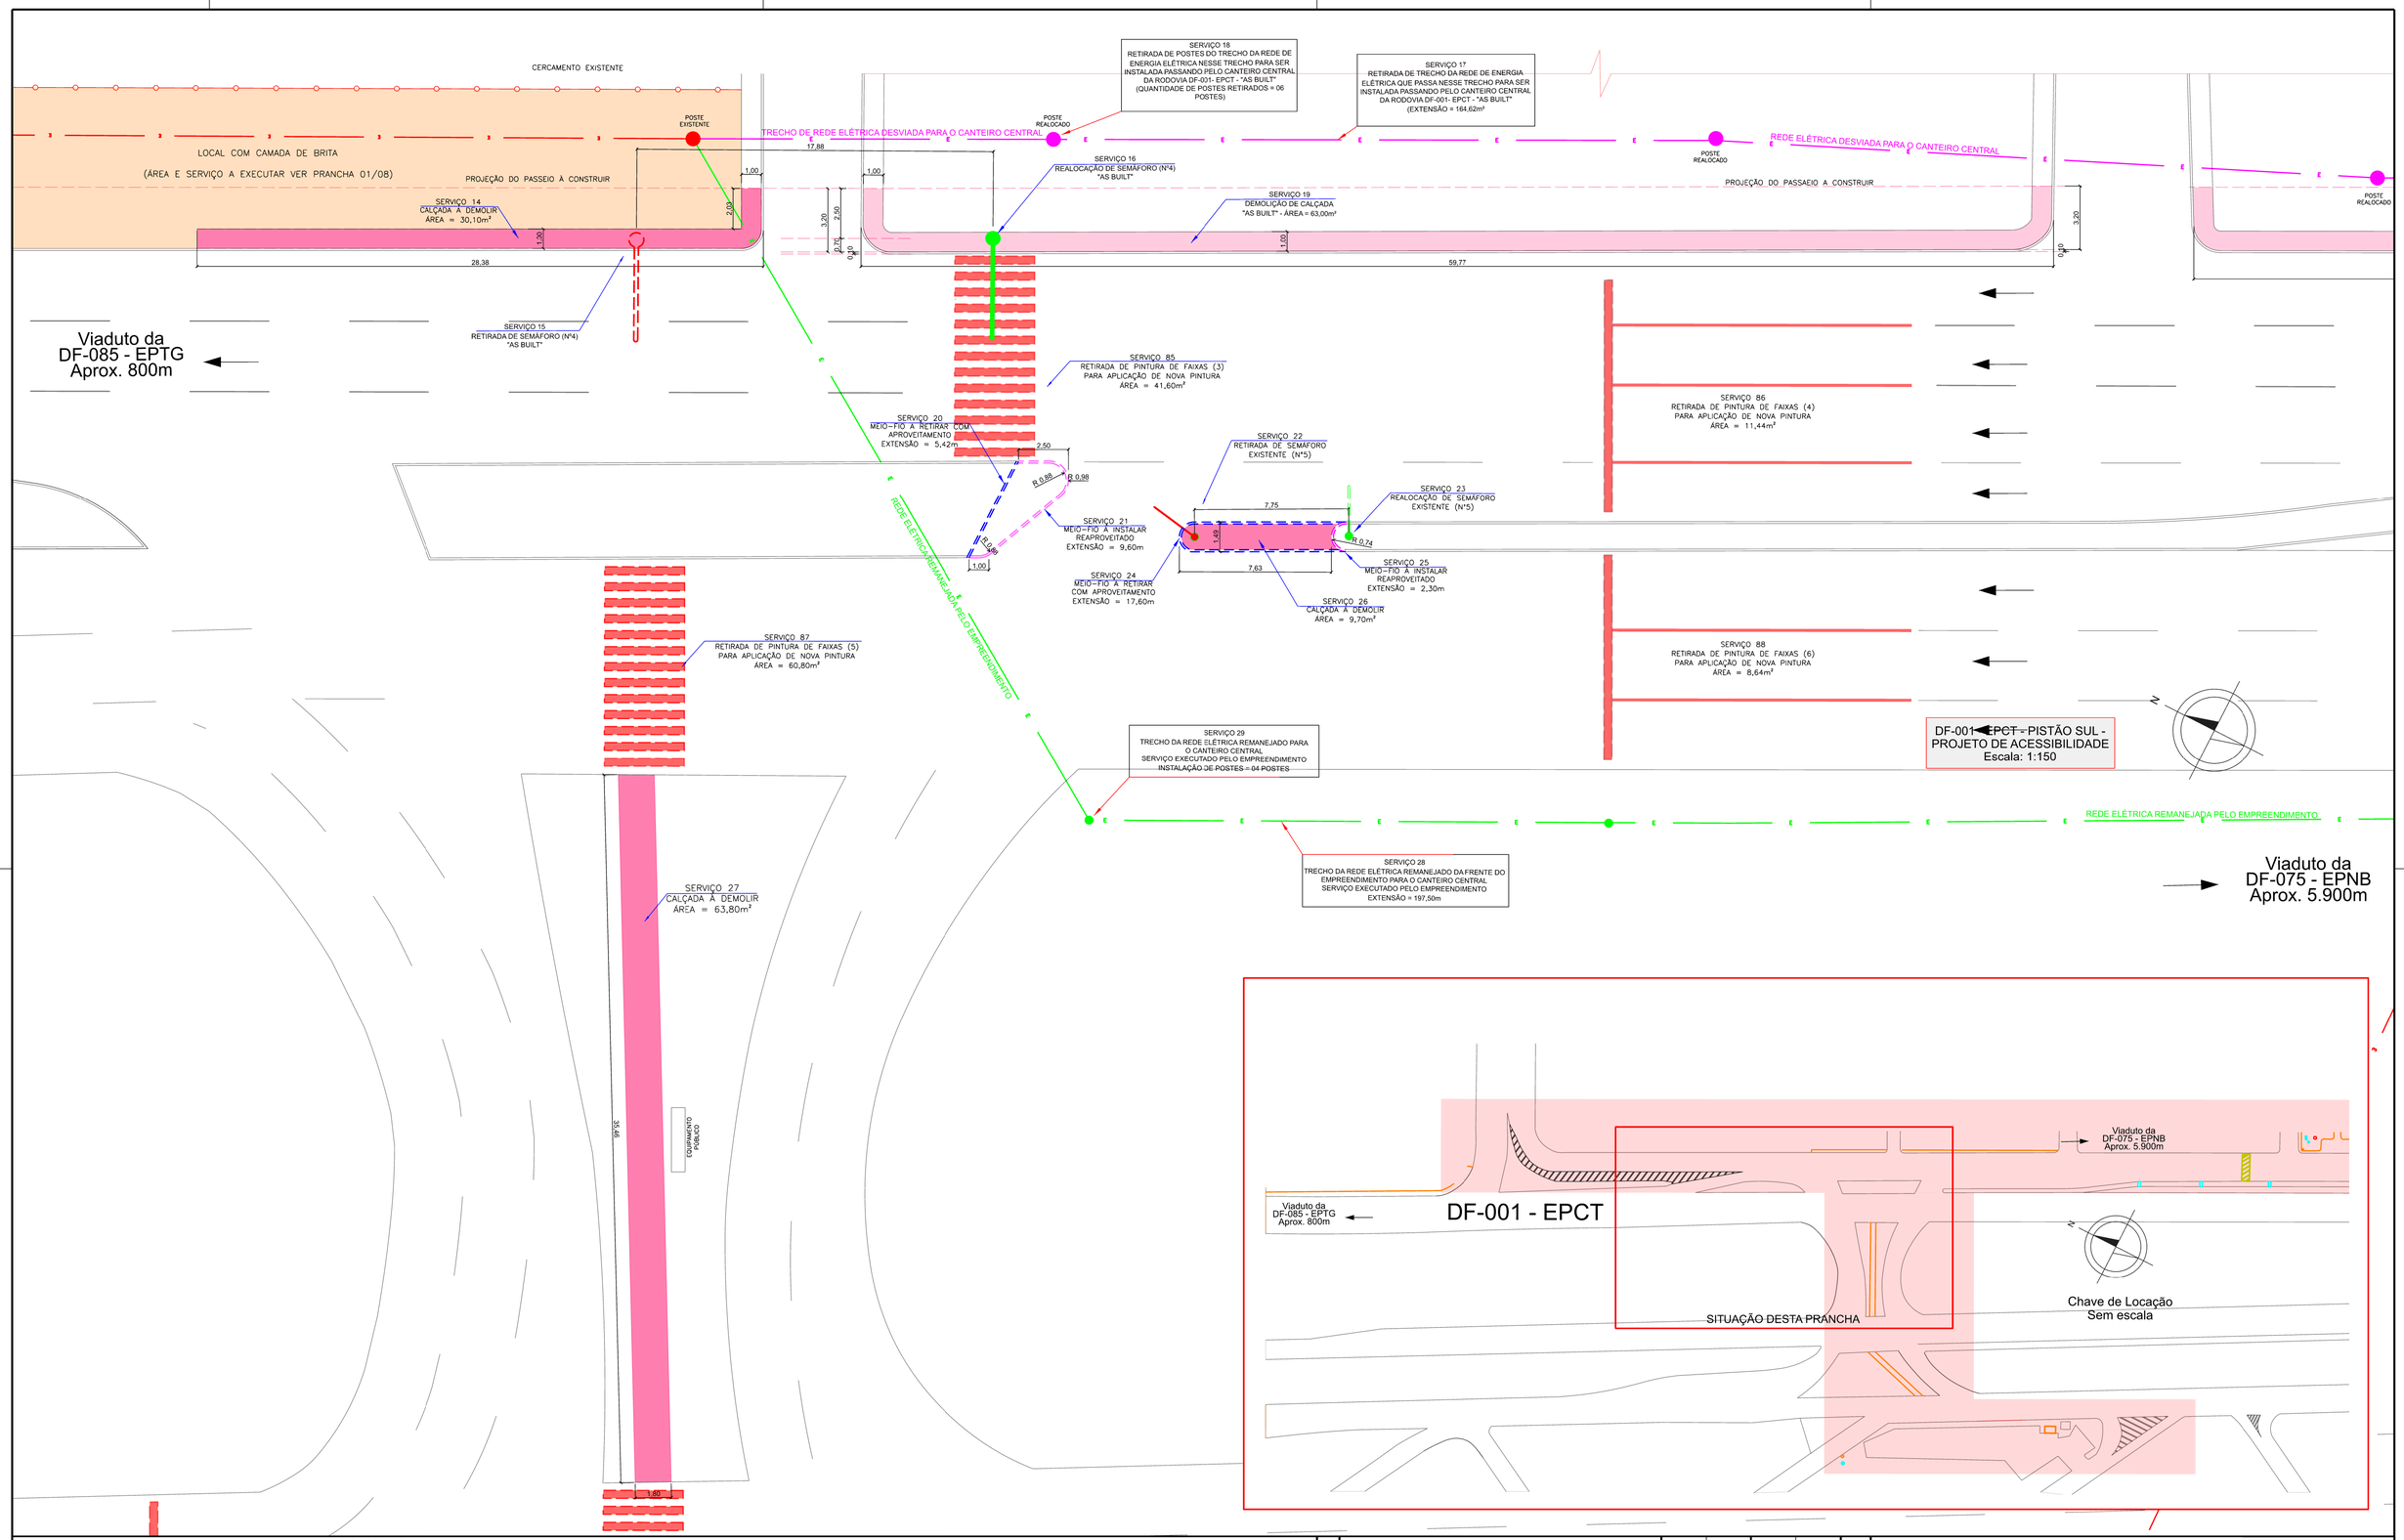

LEGENDAS:

- CALÇADAS À DEMOLIR
- BRITA À SER REMOVIDA
- ESTRUTURAS À DEMOLIR
- RETIRADA DE TERRA DE CANTEIRO EXISTENTE
- MEIO-FIO À RETIRAR
- MEIO-FIO À IMPLANTAR
- MEIO-FIO - REBAIXAR AO NÍVEL DO PAVIMENTO
- SEMÁFORO EXISTENTE (À REALOCAR)
- SEMÁFORO EXISTENTE (PROJEÇÃO APÓS REALOCAÇÃO)
- REDE ELÉTRICA EXISTENTE (ATUAL)
- REDE ELÉTRICA REMANEJADA (ATUAL)
- REDE ELÉTRICA ANTERIOR (RETIRADA)

TRECHO EM QUE SERÃO FEITAS AS INTERVENÇÕES DE ACESSIBILIDADE

Nº	REVISÕES	DATA (DIREP)	VISTO (DIREP)	DATA (SUTEC)	APROVO (SUTEC)
2	Revisão: Ajuste dos quantitativos após As Built	Abr23		Abr23	
1	Revisão - Alteração: 01-22_Ajuste em trechos à demolir (folhas 07/08 e 08/08)	Jun22		Jun22	
0	Emissão	Jun22		Jun22	

DEPARTAMENTO DE ESTRADAS DE RODAGEM DO DISTRITO FEDERAL

DER DF

SUBESPECIALIDADE/DESCRIÇÃO
DF-001 - EPCT
MARGINAIS PISTÃO SUL - ADEQUAÇÕES E ACESSIBILIDADE
ACESSIBILIDADE - SERVIÇOS INICIAIS E DEMOLIÇÃO

ETAPA DE PROJETO	RODOVIA	TRECHO	RESPONSÁVEL TÉCNICO
EXECUTIVO	DF-001 - EPCT	001EDF0390	PLÍNIO FABRÍCIO M. FRAGASSI CREA: 68.431/D-MG SETOR: DER/SUTEC
ESCALA H/V: 1:150	SUBTRECHO: Km 76,5 ao Km 77,0 (Sentido crescente)		
FOLHA: 02/08	CÓDIGO: DE_VD_DF001-076077_E_DE-CP_223		DESENHO: JUNIO CEZAR A. BARBOSA MATR.: 0197478-5

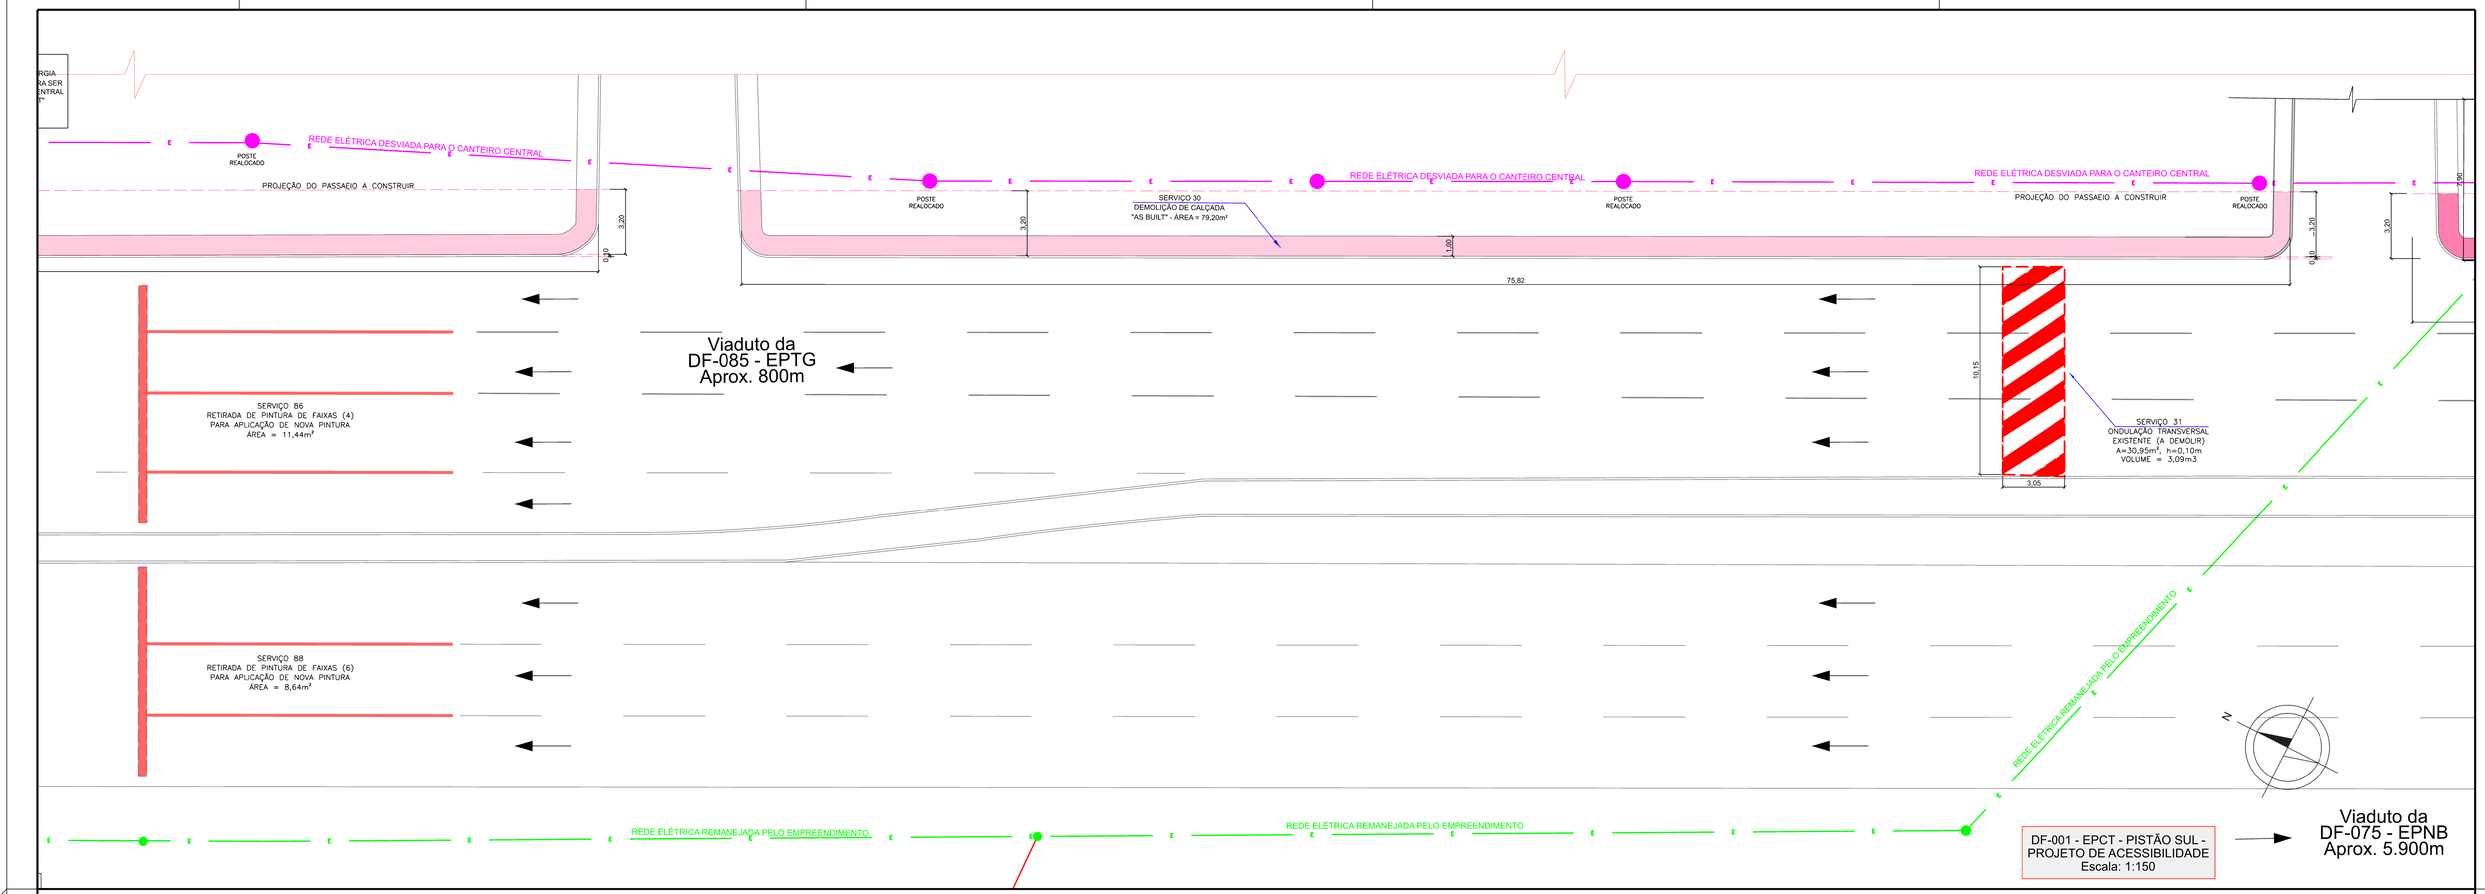

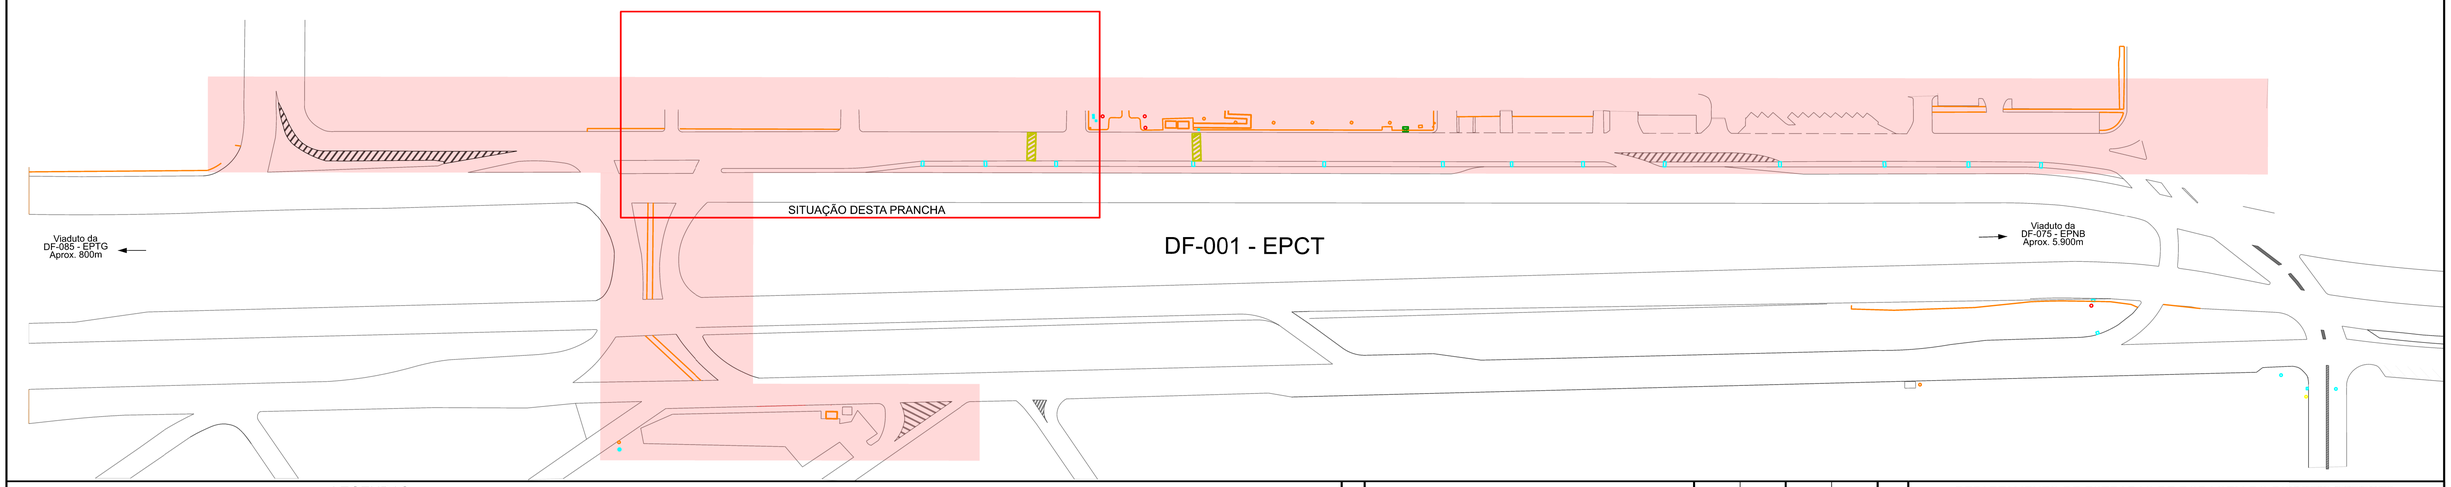

LEGENDAS:

- CALÇADAS À DEMOLIR
- BRITA À SER REMOVIDA
- ESTRUTURAS À DEMOLIR
- RETIRADA DE TERRA DE CANTEIRO EXISTENTE
- MEIO-FIO À RETIRAR
- MEIO-FIO À IMPLANTAR
- MEIO-FIO - REBAIXAR AO NÍVEL DO PAVIMENTO
- SEMÁFORO EXISTENTE (À REALOCAR)
- SEMÁFORO EXISTENTE (PROJEÇÃO APÓS REALOCAÇÃO)
- REDE ELÉTRICA EXISTENTE (ATUAL)
- REDE ELÉTRICA REMANEJADA (ATUAL)
- REDE ELÉTRICA ANTERIOR (RETIRADA)

TRECHO EM QUE SERÃO FEITAS AS INTERVENÇÕES DE ACESSIBILIDADE

Nº	REVISÕES	DATA (DIREP)	VISTO (DIREP)	DATA (SUTEC)	APROVO (SUTEC)
2	Revisão: Ajuste dos quantitativos após As Built	Abr23		Abr23	
1	Revisão - Alteração: 01-22_Ajuste em trechos à demolir (folhas 07/08 e 08/08)	Jun22		Jun22	
0	Emissão	Jun22		Jun22	

DEPARTAMENTO DE ESTRADAS DE RODAGEM DO DISTRITO FEDERAL

DER DF

SUBESPECIALIDADE/DESCRIÇÃO
DF-001 - EPCT
MARGINAIS PISTÃO SUL - ADEQUAÇÕES E ACESSIBILIDADE
ACESSIBILIDADE - SERVIÇOS INICIAIS E DEMOLIÇÃO

ETAPA DE PROJETO	RODOVIA	TRECHO	RESPONSÁVEL TÉCNICO
EXECUTIVO	DF-001 - EPCT	001EDF0390	PLÍNIO FABRÍCIO M. FRAGASSI CREA: 68.431D-MG SETOR: DER/SUTEC
ESCALA H/V: 1:150	SUBTRECHO: Km 76,5 ao Km 77,0 (Sentido crescente)		
FOLHA: 03/08	CÓDIGO: DE_VD_DF001-076077_E_DE-CP_223		DESENHO: JUNIO CEZAR A. BARBOSA MATR.: 0197478-5

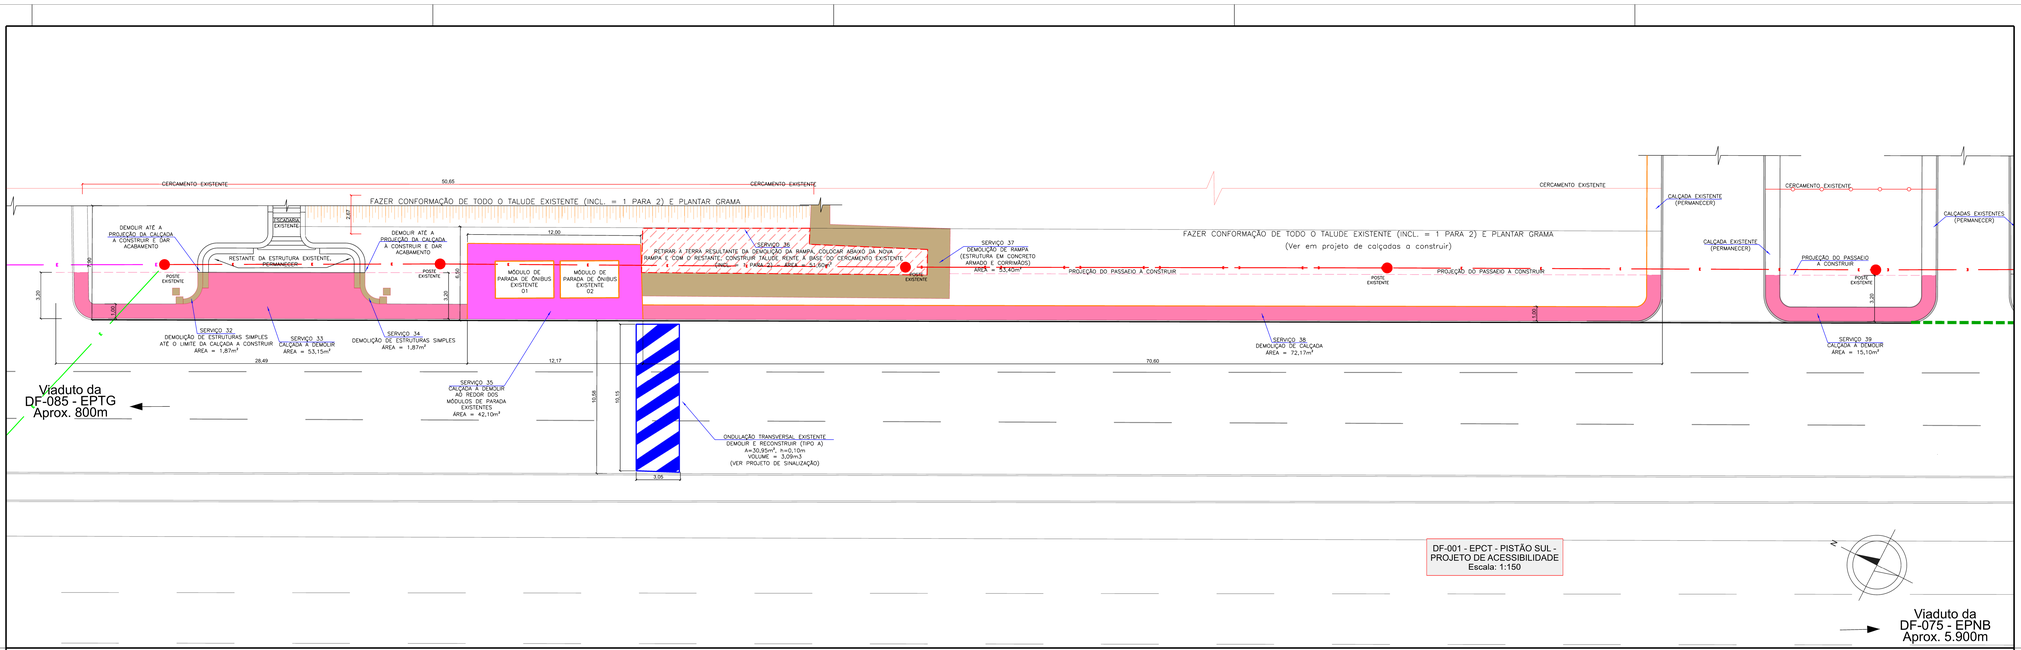

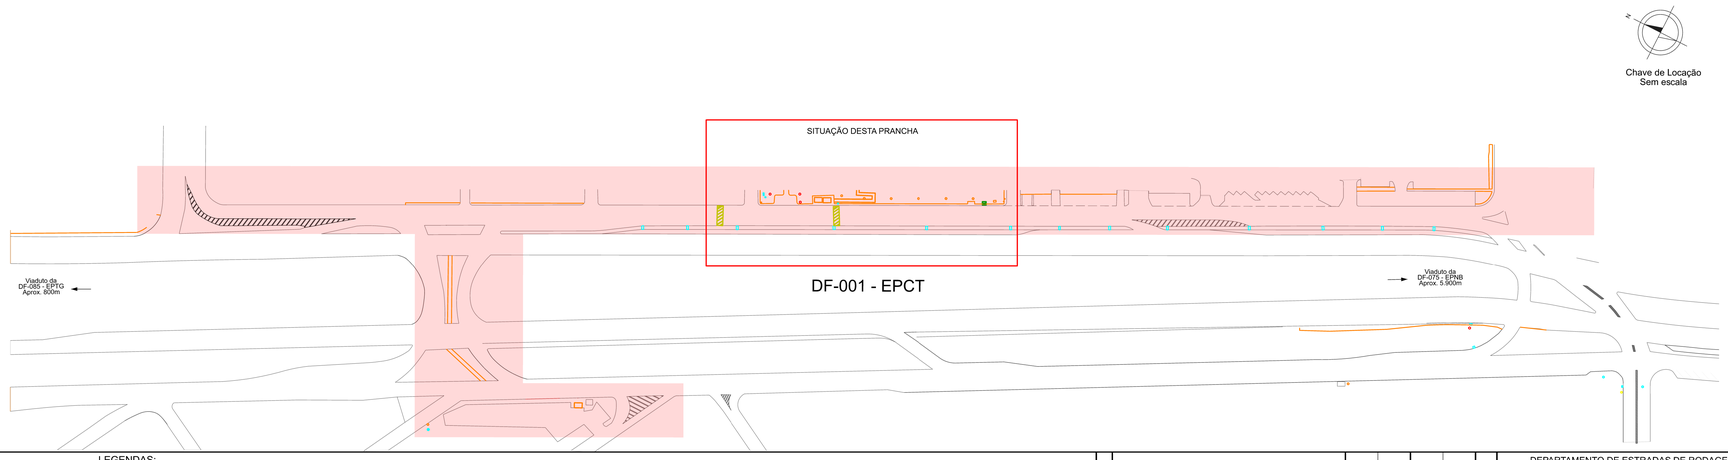

LEGENDAS:

- CALÇADAS À DEMOLIR
- BRITA À SER REMOVIDA
- ESTRUTURAS À DEMOLIR
- RETIRADA DE TERRA DE CANTEIRO EXISTENTE
- MEIO-FIO À RETIRAR
- MEIO-FIO À IMPLANTAR
- MEIO-FIO - REBAIXAR AO NÍVEL DO PAVIMENTO
- SEMÁFORO EXISTENTE (À REALOCAR)
- SEMÁFORO EXISTENTE (PROJEÇÃO APÓS REALOCAÇÃO)
- REDE ELÉTRICA EXISTENTE (ATUAL)
- REDE ELÉTRICA REMANEJADA (ATUAL)
- REDE ELÉTRICA ANTERIOR (RETIRADA)

TRECHO EM QUE SERÃO FEITAS AS INTERVENÇÕES DE ACESSIBILIDADE

Nº	REVISÕES	DATA	VISTO	DATA	APROVO
2	Revisão: Ajuste dos quantitativos após As Built	Abr23		Abr23	
1	Revisão - Alteração: 01-22_Ajuste em trechos à demolir (folhas 07/08 e 08/08)	Jun22		Jun22	
0	Emissão	Jun22		Jun22	
		DIREP		SUTEC	

DEPARTAMENTO DE ESTRADAS DE RODAGEM DO DISTRITO FEDERAL

DER DF

SUBESPECIALIDADE/DESCRIÇÃO
DF-001 - EPCT
MARGINAIS PISTÃO SUL - ADEQUAÇÕES E ACESSIBILIDADE
ACESSIBILIDADE - SERVIÇOS INICIAIS E DEMOLIÇÃO

ETAPA DE PROJETO	RODOVIA	TRECHO	RESPONSÁVEL TÉCNICO
EXECUTIVO	DF-001 - EPCT	001EDF0390	PLINIO MARCIO M. CINGASSI CREA: 66.431/D-MG SETOR: DER/SUTEC
ESCALA(S): 1:150	SUBTRECHO: Km 76,5 ao Km 77,0 (Sentido crescente)		
FOLHA: 04/08	CÓDIGO: DE_VD_DF001-076077_E_DE-CP_223		DESENHO: JUNIO CEZAR A. BARBOSA MATR.: 0109276-5

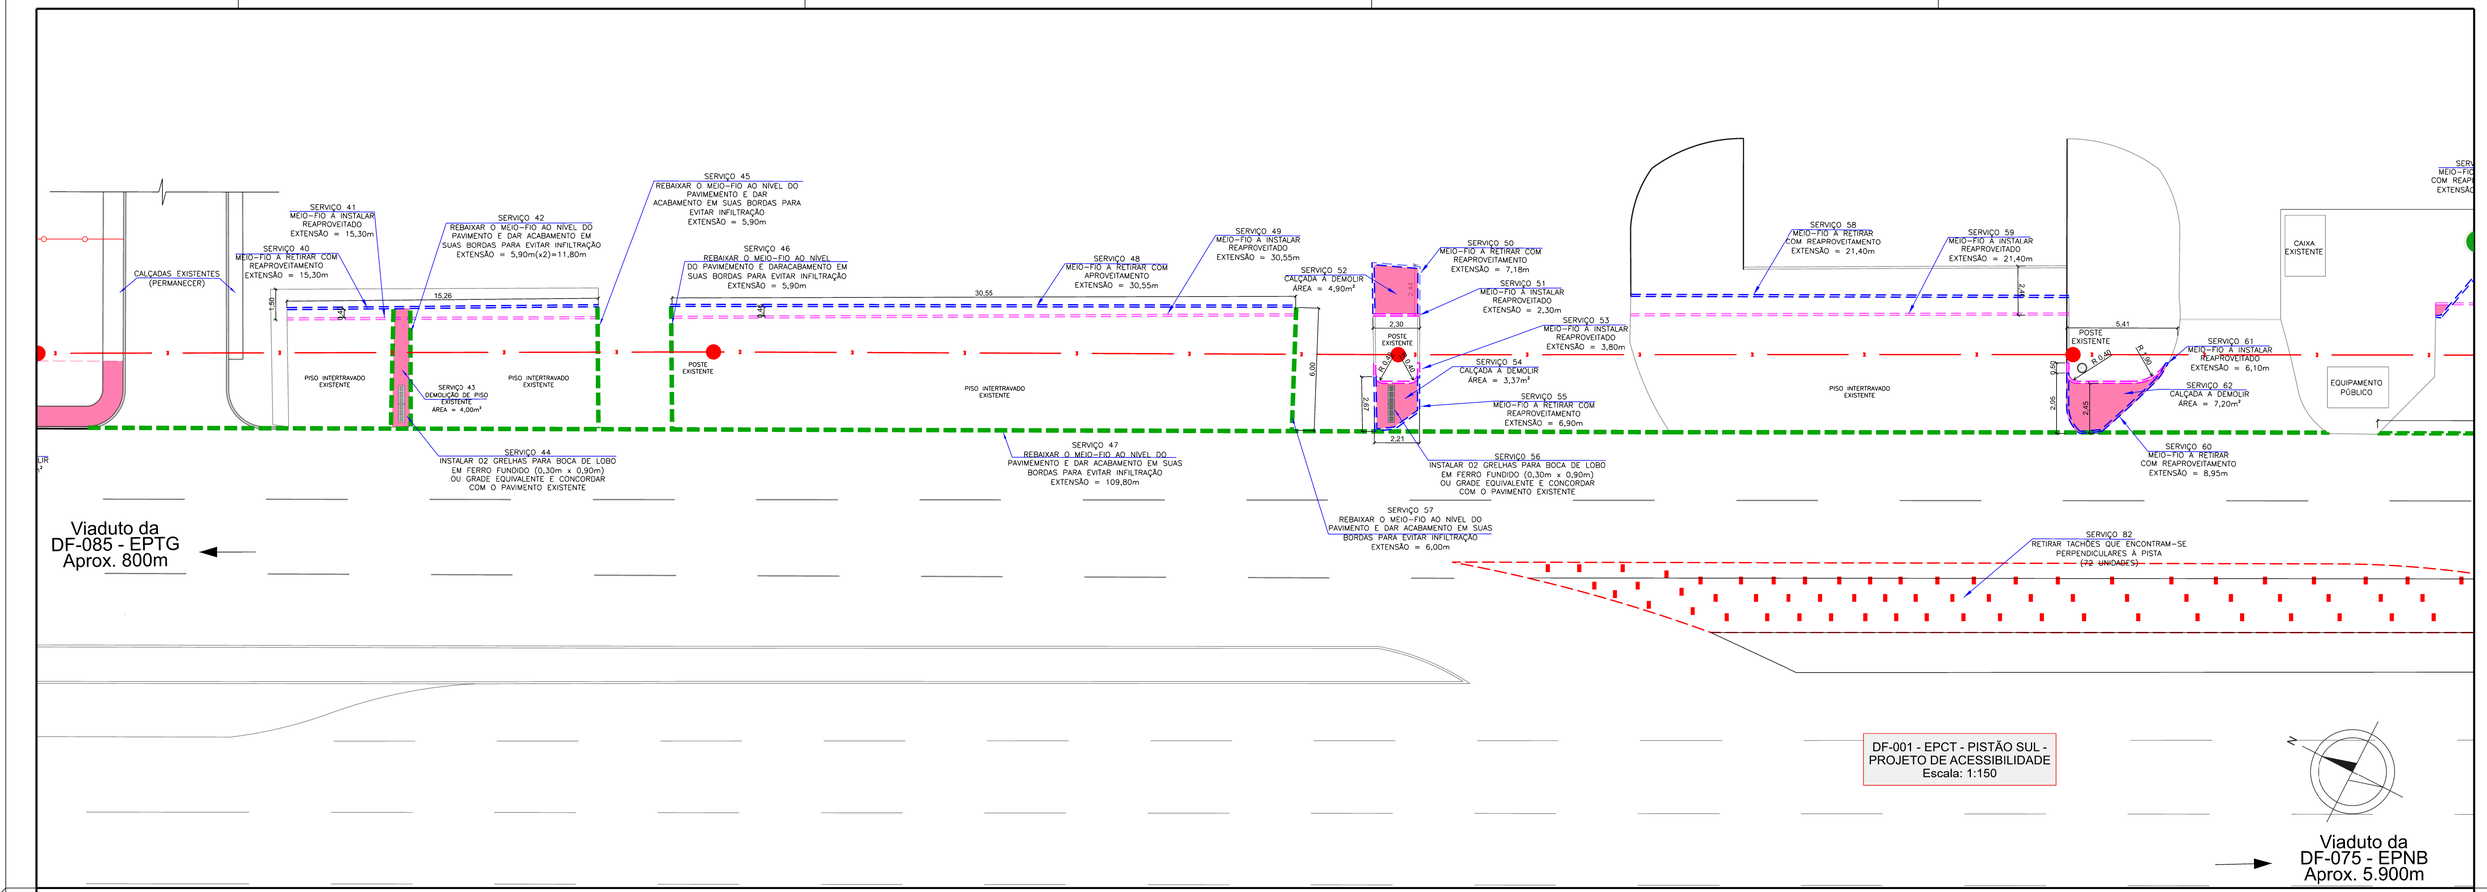

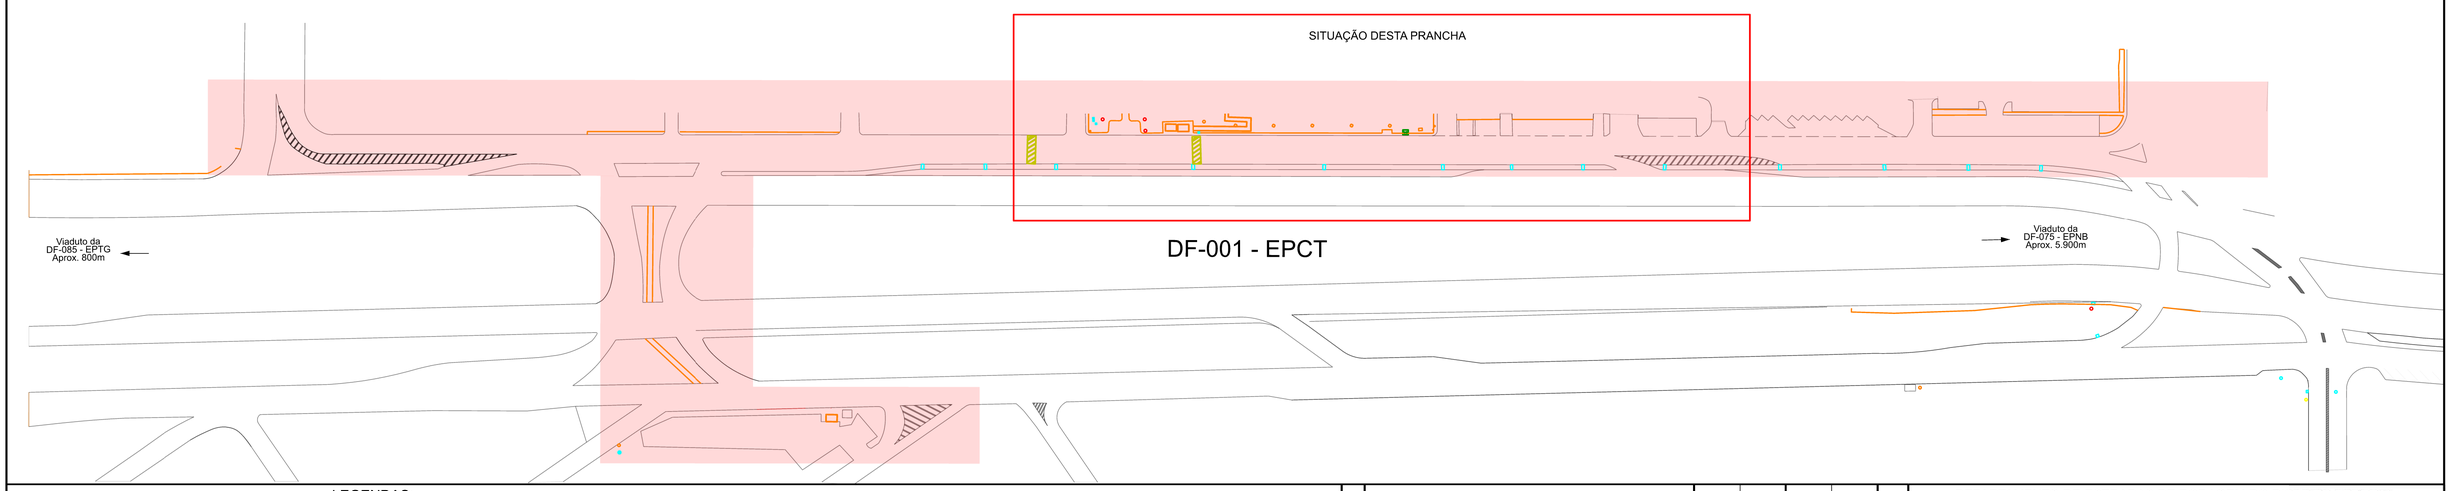

LEGENDAS:

- CALÇADAS À DEMOLIR
- BRITA À SER REMOVIDA
- ESTRUTURAS À DEMOLIR
- RETIRADA DE TERRA DE CANTEIRO EXISTENTE
- MEIO-FIO À RETIRAR
- MEIO-FIO À IMPLANTAR
- MEIO-FIO - REBAIXAR AO NÍVEL DO PAVIMENTO
- SEMÁFORO EXISTENTE (À REALOCAR)
- SEMÁFORO EXISTENTE (PROJEÇÃO APÓS REALOCAÇÃO)
- REDE ELÉTRICA EXISTENTE (ATUAL)
- REDE ELÉTRICA REMANEJADA (ATUAL)
- REDE ELÉTRICA ANTERIOR (RETIRADA)

TRECHO EM QUE SERÃO FEITAS AS INTERVENÇÕES DE ACESSIBILIDADE

Nº	REVISÕES	DATA	VISTO	DATA	APROVO
2	Revisão: Ajuste dos quantitativos após As Built	Abr23		Abr23	
1	Revisão - Alteração: 01-22_Ajuste em trechos à demolir (folhas 07/08 e 08/08)	Jun22		Jun22	
0	Emissão	Jun22		Jun22	
		DIREP		SUTEC	

DEPARTAMENTO DE ESTRADAS DE RODAGEM DO DISTRITO FEDERAL

DER DF

SUBESPECIALIDADE/DESCRIÇÃO
DF-001 - EPCT
MARGINAIS PISTÃO SUL - ADEQUAÇÕES E ACESSIBILIDADE
ACESSIBILIDADE - SERVIÇOS INICIAIS E DEMOLIÇÃO

ETAPA DE PROJETO	RODOVIA	TRECHO	RESPONSÁVEL TÉCNICO
EXECUTIVO	DF-001 - EPCT	001EDF0390	PLÍNIO FABRÍCIO M. FRAGASSI CREA: 68.431/D-MG SETOR: DER/SUTEC
ESCALA H/V 1:150	SUBTRECHO Km 76,5 ao Km 77,0 (Sentido crescente)		
FOLHA 05/08	CÓDIGO DE_VD_DF001-076077_E_DE-CP_223		DESENHO: JUNIO CEZAR A. BARBOSA MATR.: 0197478-5

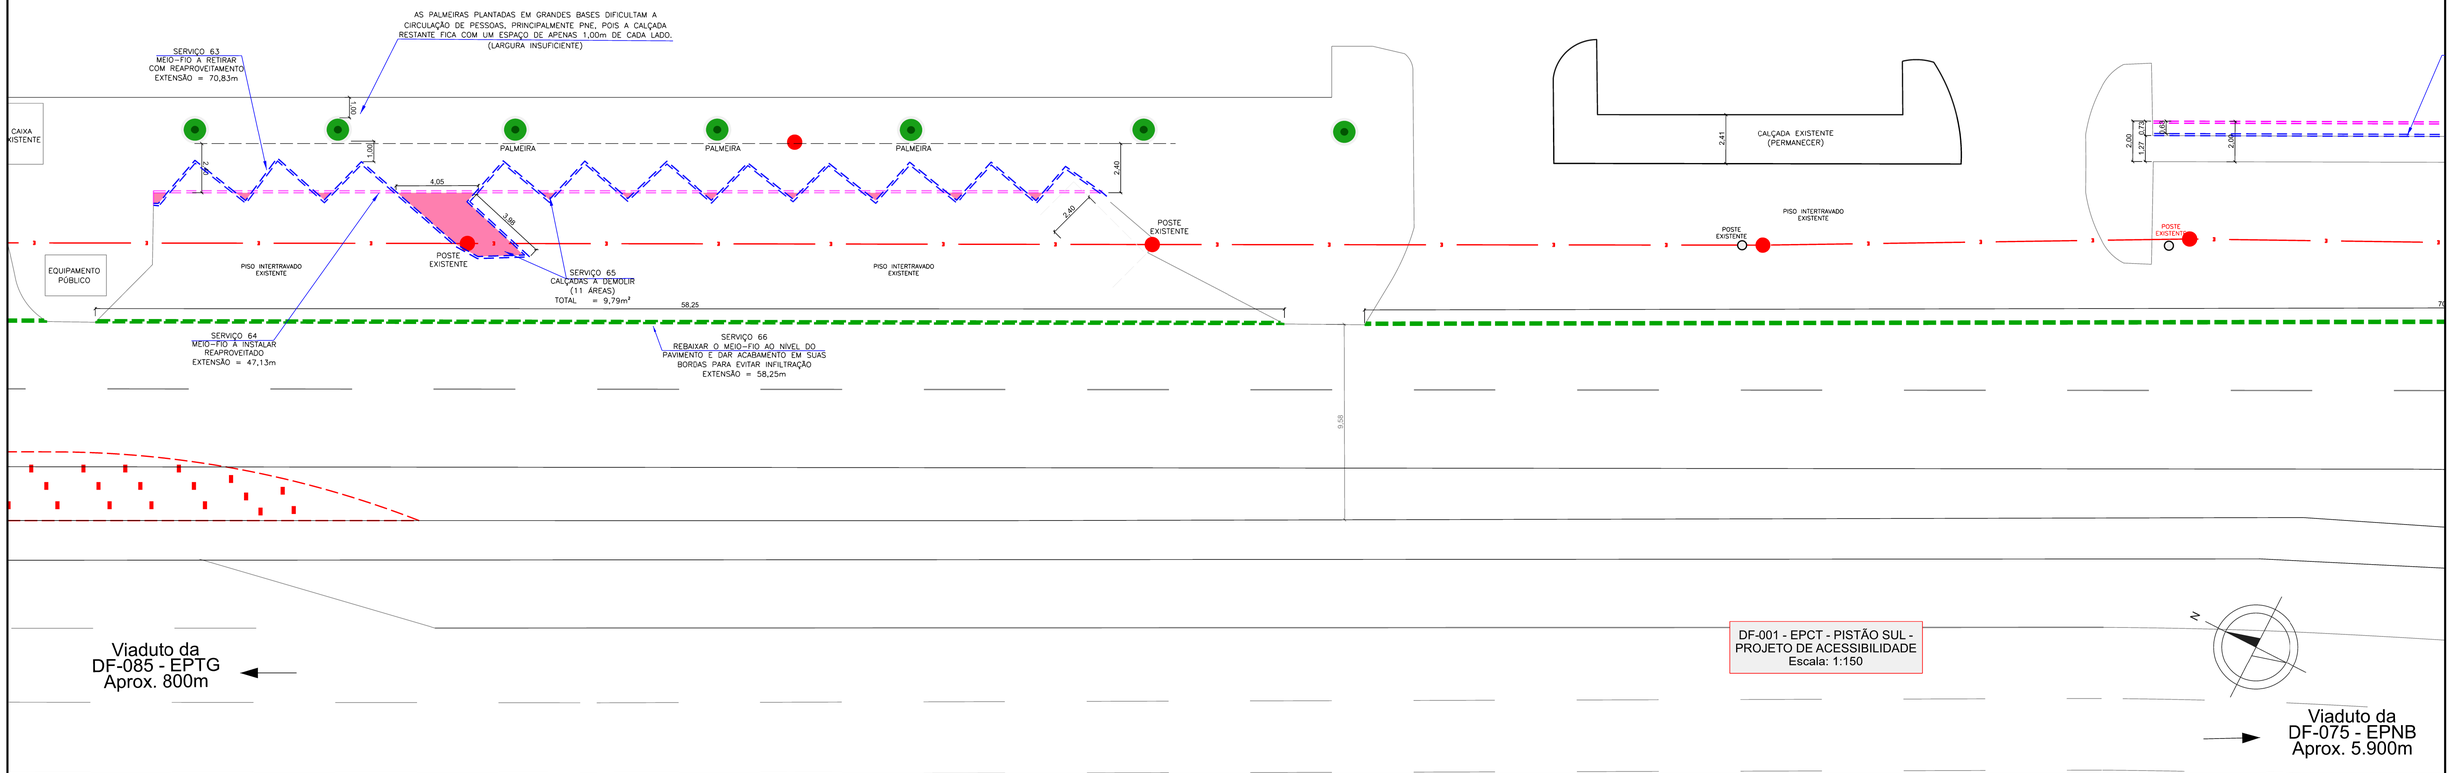

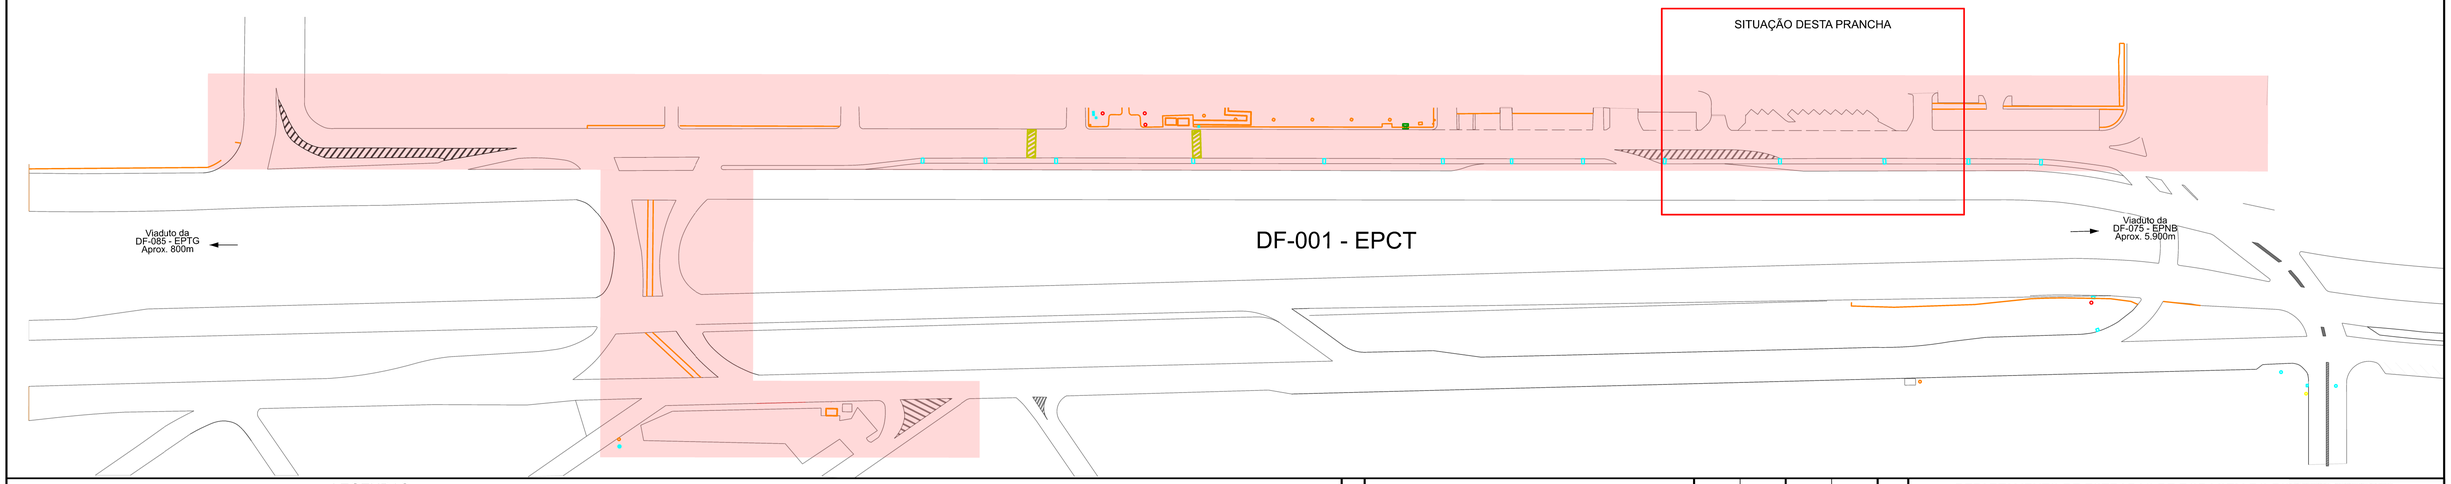

LEGENDAS:

- CALÇADAS À DEMOLIR
- BRITA À SER REMOVIDA
- ESTRUTURAS À DEMOLIR
- RETIRADA DE TERRA DE CANTEIRO EXISTENTE
- MEIO-FIO À RETIRAR
- MEIO-FIO À IMPLANTAR
- MEIO-FIO - REBAIXAR AO NÍVEL DO PAVIMENTO
- SEMÁFORO EXISTENTE (À REALOCAR)
- SEMÁFORO EXISTENTE (PROJEÇÃO APÓS REALOCAÇÃO)
- REDE ELÉTRICA EXISTENTE (ATUAL)
- REDE ELÉTRICA REMANEJADA (ATUAL)
- REDE ELÉTRICA ANTERIOR (RETIRADA)

TRECHO EM QUE SERÃO FEITAS AS INTERVENÇÕES DE ACESSIBILIDADE

Nº	REVISÕES	DIREP DATA	DIREP VISTO	SUTEC DATA	SUTEC APROVO
2	Revisão: Ajuste dos quantitativos após As Built	Abr23		Abr23	
1	Revisão - Alteração: 01-22_Ajuste em trechos à demolir (folhas 07/08 e 08/08)	Jun22		Jun22	
0	Emissão	Jun22		Jun22	

DEPARTAMENTO DE ESTRADAS DE RODAGEM DO DISTRITO FEDERAL

DER DF

SUBESPECIALIDADE/DESCRIÇÃO
DF-001 - EPCT
MARGINAIS PISTÃO SUL - ADEQUAÇÕES E ACESSIBILIDADE
ACESSIBILIDADE - SERVIÇOS INICIAIS E DEMOLIÇÃO

ETAPA DE PROJETO	RODOVIA	TRECHO	RESPONSÁVEL TÉCNICO:
EXECUTIVO	DF-001 - EPCT	001EDF0390	PLÍNIO FABRÍCIO M. FRAGASSI
ESCALA H/V: 1:150	SUBTRECHO: Km 76,5 ao Km 77,0 (Sentido crescente)		CREA: 68.431/D-MG SETOR: DER/SUTEC
FOLHA: 06/08	CÓDIGO: DE_VD_DF001-076077_E_DE-CP_223		DESENHO: JUNIO CEZAR A. BARBOSA MATR.: 0197478-5

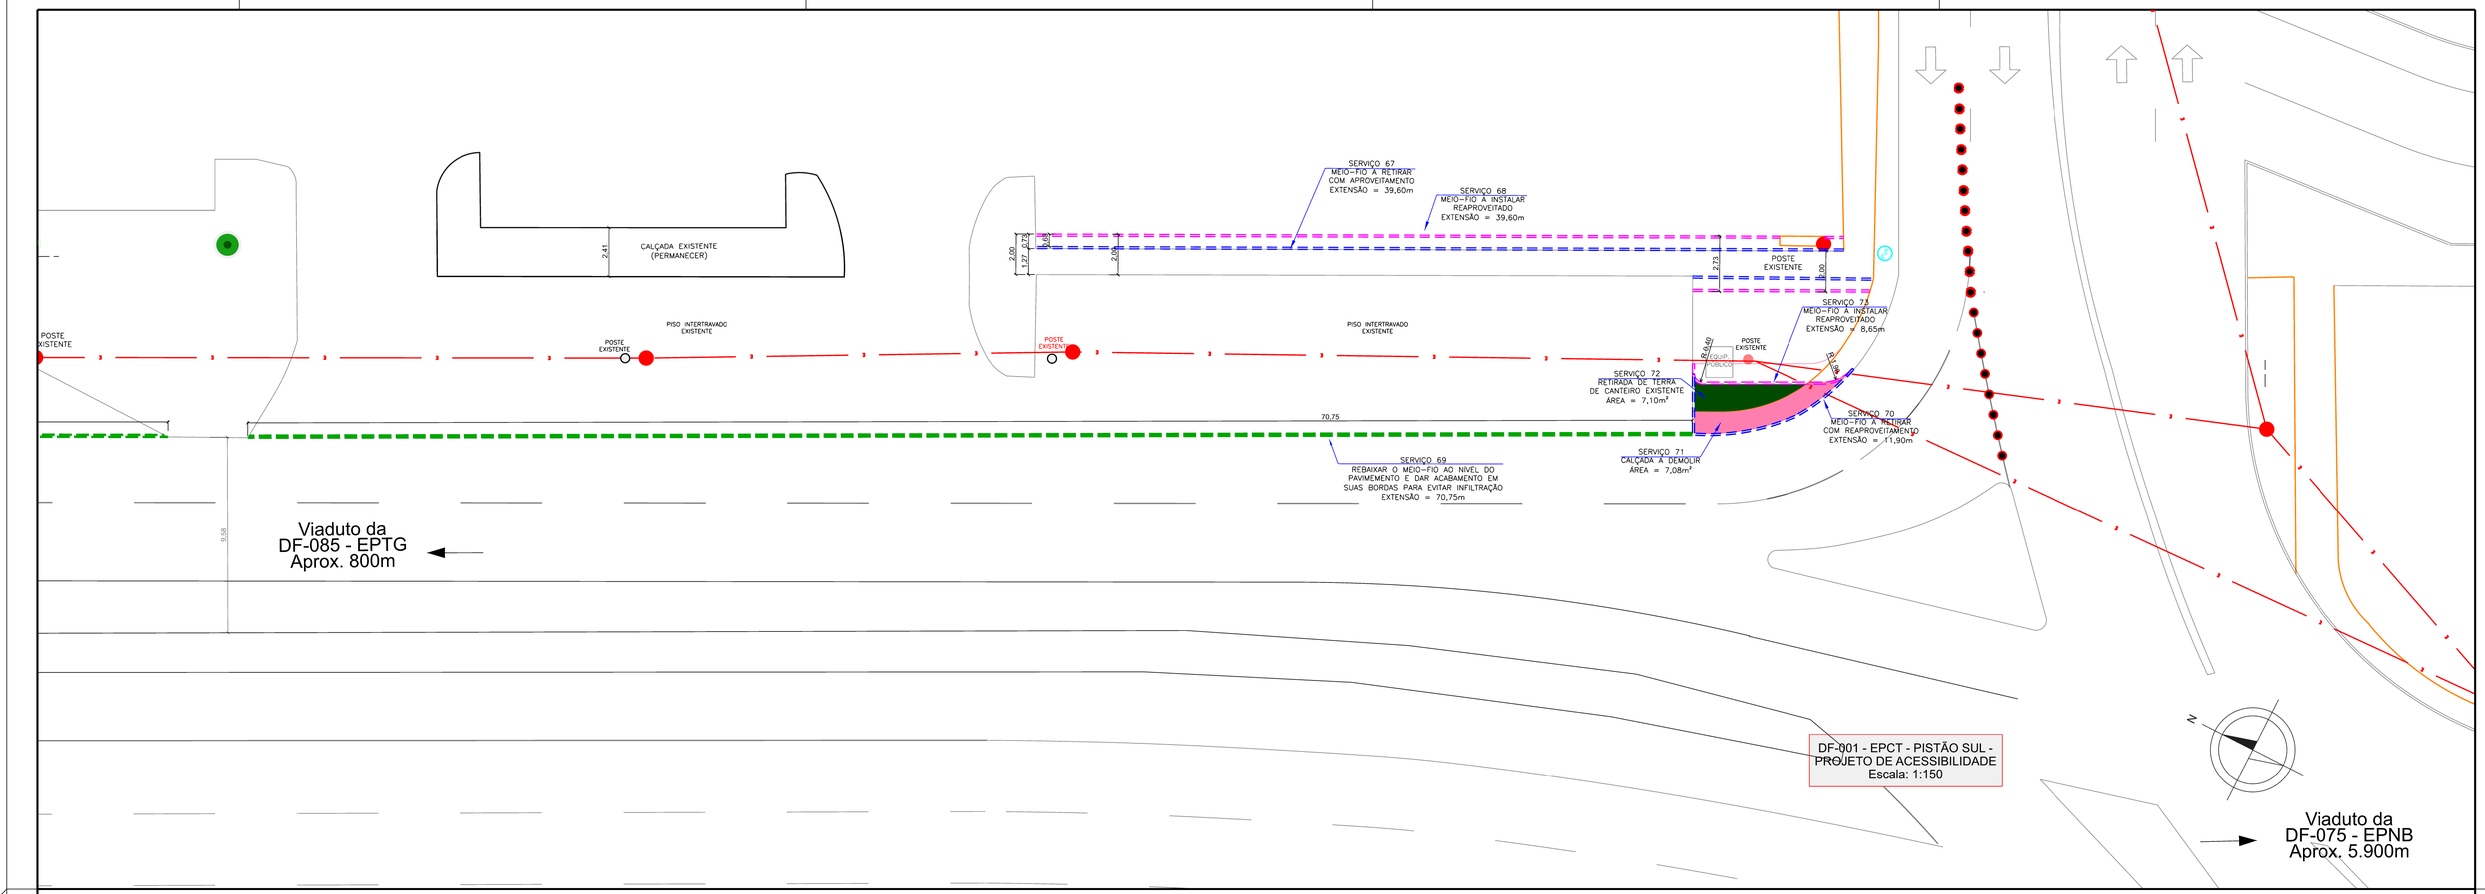

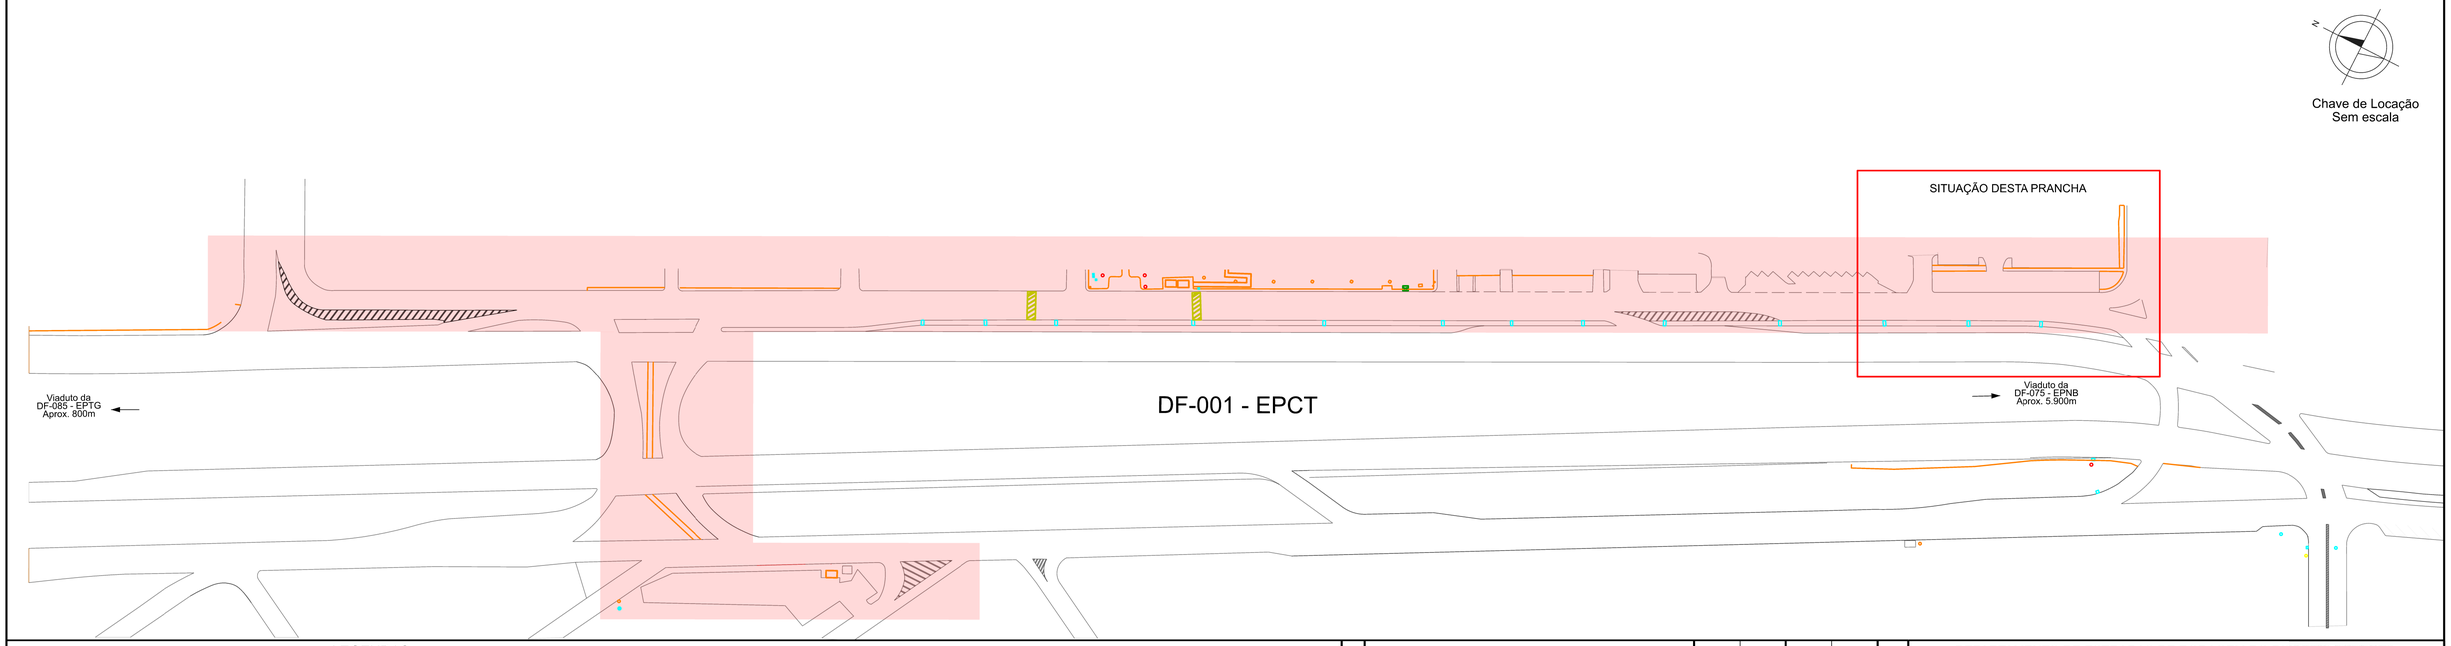

LEGENDAS:

- CALÇADAS À DEMOLIR
- BRITA À SER REMOVIDA
- ESTRUTURAS À DEMOLIR
- RETIRADA DE TERRA DE CANTEIRO EXISTENTE
- MEIO-FIO À RETIRAR
- MEIO-FIO À IMPLANTAR
- MEIO-FIO - REBAIXAR AO NÍVEL DO PAVIMENTO
- SEMÁFORO EXISTENTE (À REALOCAR)
- SEMÁFORO EXISTENTE (PROJEÇÃO APÓS REALOCAÇÃO)
- REDE ELÉTRICA EXISTENTE (ATUAL)
- REDE ELÉTRICA REMANEJADA (ATUAL)
- REDE ELÉTRICA ANTERIOR (RETIRADA)

TRECHO EM QUE SERÃO FEITAS AS INTERVENÇÕES DE ACESSIBILIDADE

Nº	REVISÕES	DATA	VISTO	DATA	APROVO
2	Revisão: Ajuste dos quantitativos após As Built	Abr23		Abr23	
1	Revisão - Alteração: 01-22_Ajuste em trechos à demolir (folhas 07/08 e 08/08)	Jun22		Jun22	
0	Emissão	Jun22		Jun22	
		DIREP		SUTEC	

DEPARTAMENTO DE ESTRADAS DE RODAGEM DO DISTRITO FEDERAL

DER DF

SUBESPECIALIDADE/DESCRIÇÃO
DF-001 - EPCT
MARGINAIS PISTÃO SUL - ADEQUAÇÕES E ACESSIBILIDADE
ACESSIBILIDADE - SERVIÇOS INICIAIS E DEMOLIÇÃO

ETAPA DE PROJETO	RODOVIA	TRECHO	RESPONSÁVEL TÉCNICO:
EXECUTIVO	DF-001 - EPCT	001EDF0390	PLÍNIO FABRÍCIO M. FRAGASSI CREA: 68.431D-MG SETOR: DER/SUTEC
ESCALA H/V: 1:150	SUBTRECHO: Km 76,5 ao Km 77,0 (Sentido crescente)		
FOLHA: 07/08	CÓDIGO: DE_VD_DF001-076077_E_DE-CP_223		DESENHO: JUNIO CEZAR A. BARBOSA MATR.: 0197478-5

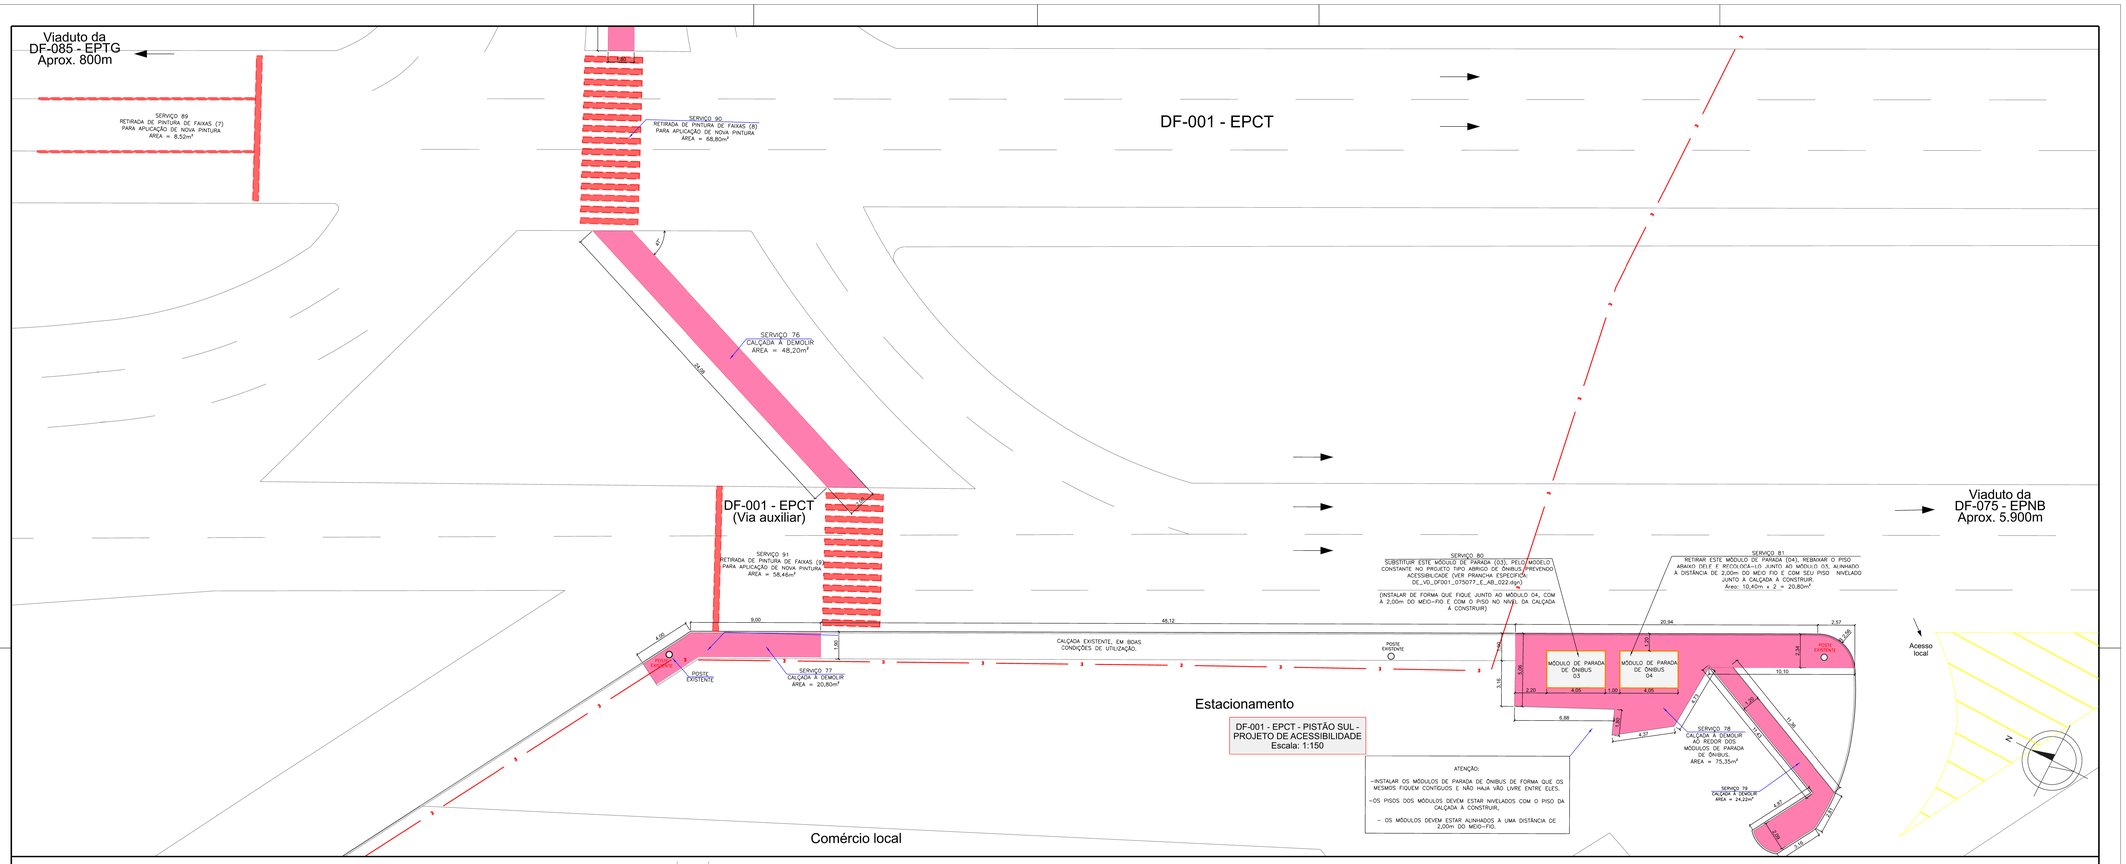

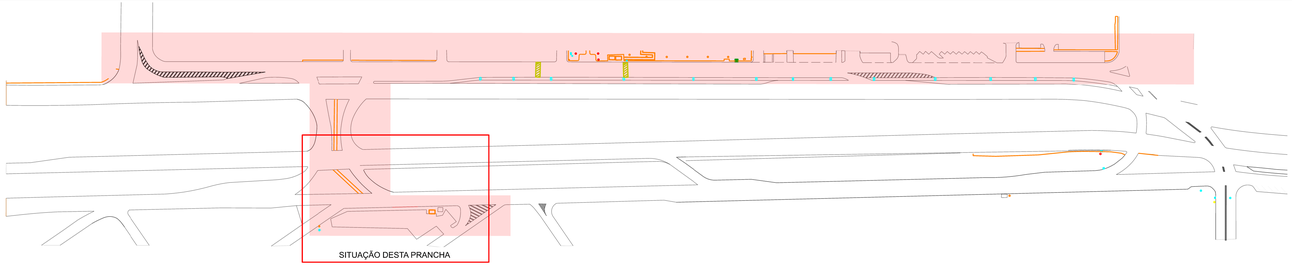

Chave de Locação
Sem escala

LEGENDAS:

- CALÇADAS À DEMOLIR
- BRITA À SER REMOVIDA
- ESTRUTURAS À DEMOLIR
- RETIRADA DE TERRA DE CANTEIRO EXISTENTE
- MEIO-FIO À RETIRAR
- MEIO-FIO À IMPLANTAR
- MEIO-FIO - REBAIXAR AO NÍVEL DO PAVIMENTO
- SEMÁFORO EXISTENTE (À REALOCAR)
- SEMÁFORO EXISTENTE (PROJEÇÃO APÓS REALOCAÇÃO)
- REDE ELÉTRICA EXISTENTE (ATUAL)
- REDE ELÉTRICA REMANEJADA (ATUAL)
- REDE ELÉTRICA ANTERIOR (RETIRADA)

TRECHO EM QUE SERÃO FEITAS AS INTERVENÇÕES DE ACESSIBILIDADE

Nº	REVISÕES	DIREP DATA	DIREP VISTO	SUTEC DATA	SUTEC APROVO
2	Revisão: Ajuste dos quantitativos após As Built	Abr23		Abr23	
1	Revisão - Alteração: 01-22_Ajuste em trechos à demolir (folhas 07/08 e 08/08)	Jun22		Jun22	
0	Emissão	Jun22		Jun22	

DEPARTAMENTO DE ESTRADAS DE RODAGEM DO DISTRITO FEDERAL

DER DF

SUBESPECIALIDADE/DESCRIÇÃO
DF-001 - EPCT
MARGINAIS PISTÃO SUL - ADEQUAÇÕES E ACESSIBILIDADE
ACESSIBILIDADE - SERVIÇOS INICIAIS E DEMOLIÇÃO

ETAPA DE PROJETO	RODOVIA	TRECHO	RESPONSÁVEL TÉCNICO
EXECUTIVO	DF-001 - EPCT	001EDF0390	PLÍNIO FABRÍCIO M. FRAGASSI CREA: 68.431-D-MG SETOR: DER/SUTEC
ESCALA(S): 1:150	SUBTRECHO: Km 76,5 ao Km 77,0 (Sentido crescente)		
FOLHA: 08/08	CÓDIGO: DE_VD_DF001-076077_E_DE-CP_223		DESENHO: JUNIO CEZAR A. BARBOSA MATR: 1010470-5